



Alt. A
Plan 1

6101	6102	6103	6104
7101	7102	7103	7104
8101	8102	8103	8104
11101	11102	11103	11104
12101	12102	12103	12104
13101	13102	13103	13104
14101	14102	14103	14104
16101	16102	16103	16104
18101	18102	18103	18104
19101	19102	19103	19104

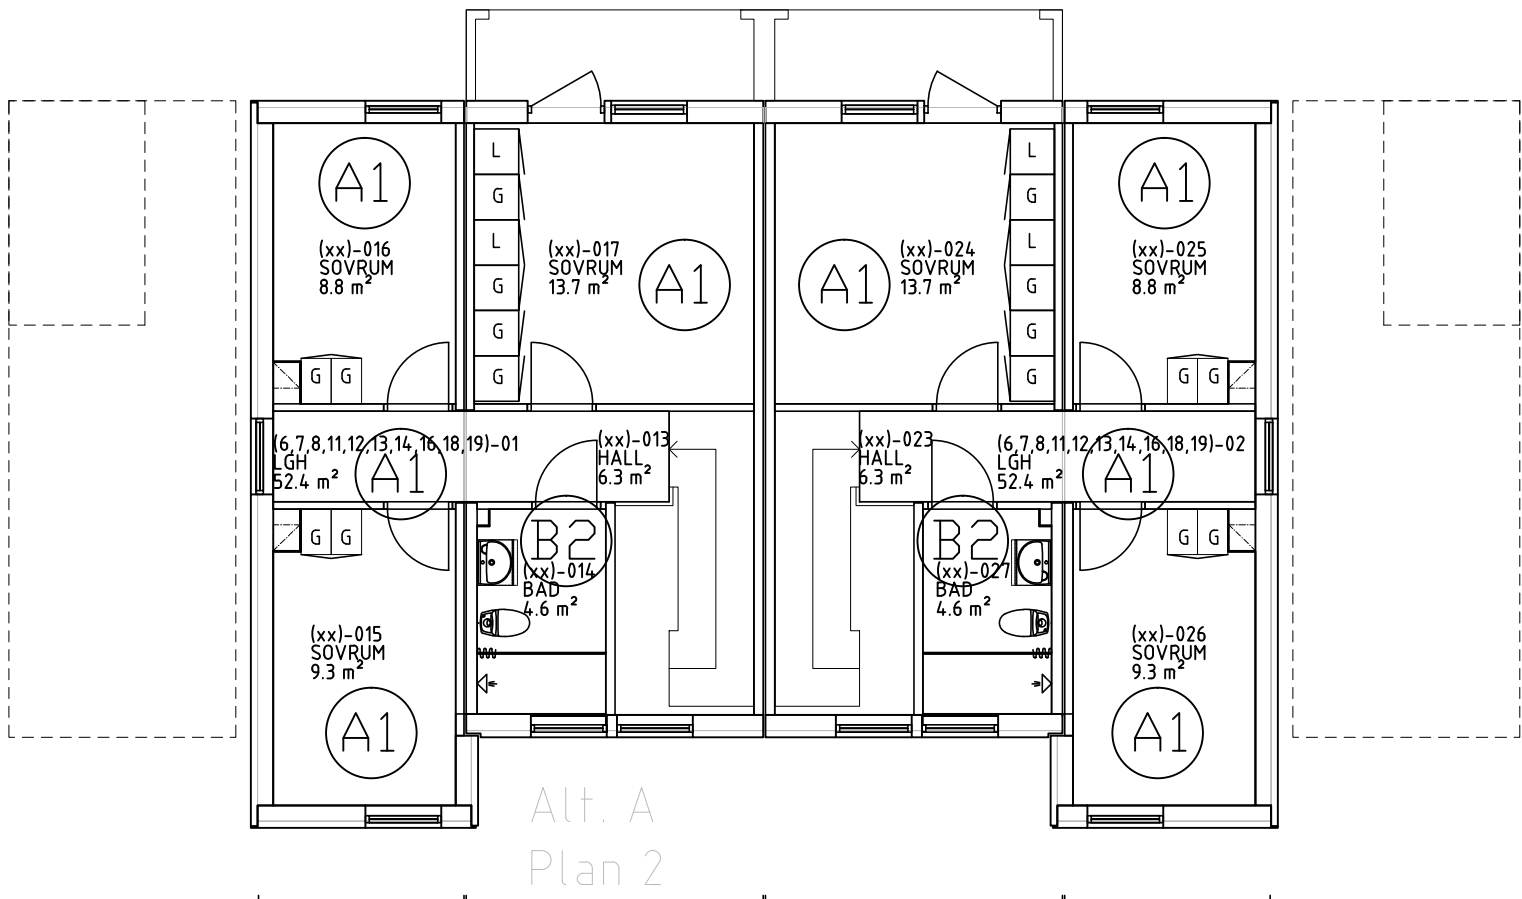


Alt. A
Plan 2

6201	6202	6203	6204
7201	7202	7203	7204
8201	8202	8203	8204
11201	11202	11203	11204
12201	12202	12203	12204
13201	13202	13203	13204
14201	14202	14203	14204
16201	16202	16203	16204
18201	18202	18203	18204
19201	19202	19203	19204

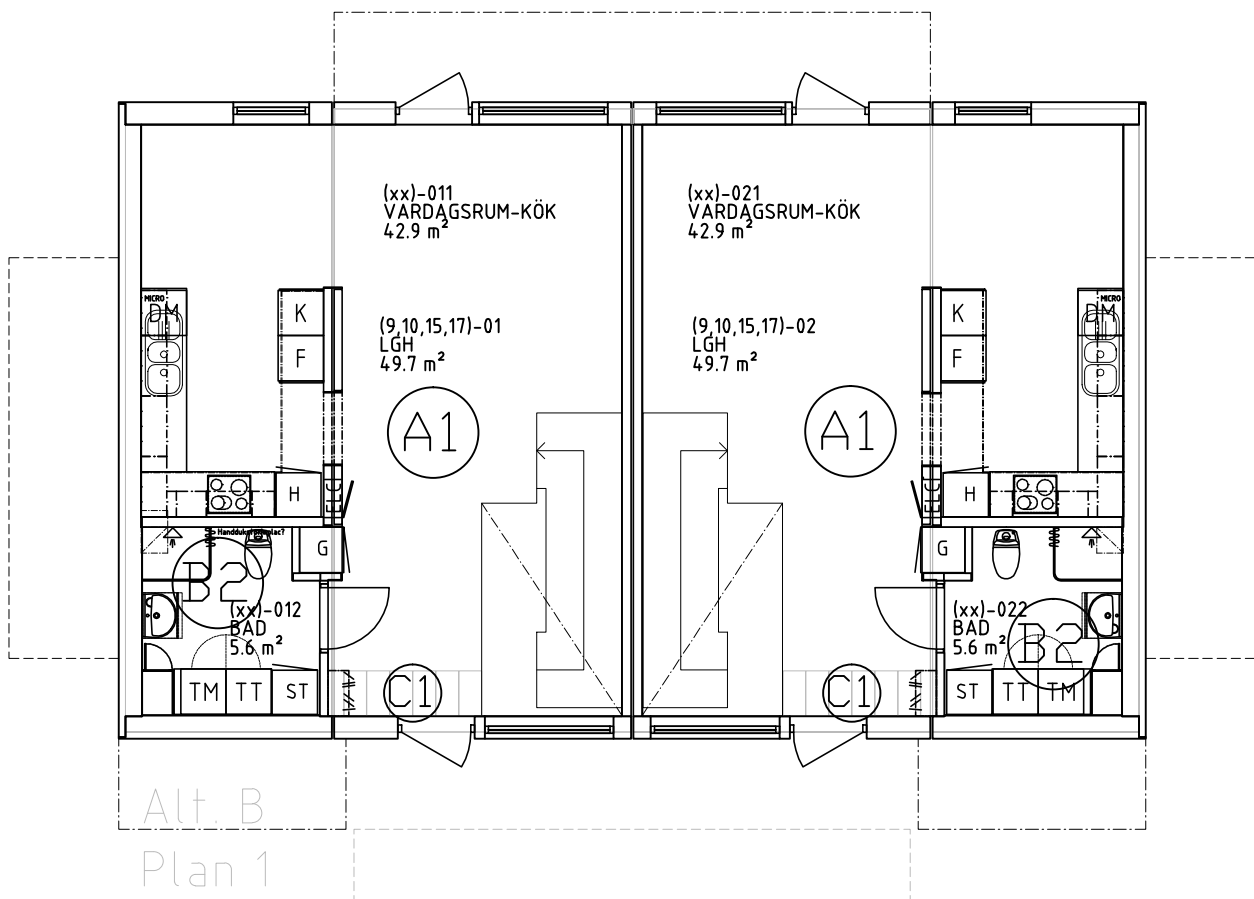


Alt. B
Plan 1

9101	9102	9103	9104
10101	10102	10103	10104
15101	15102	15103	15104
17101	17102	17103	17104

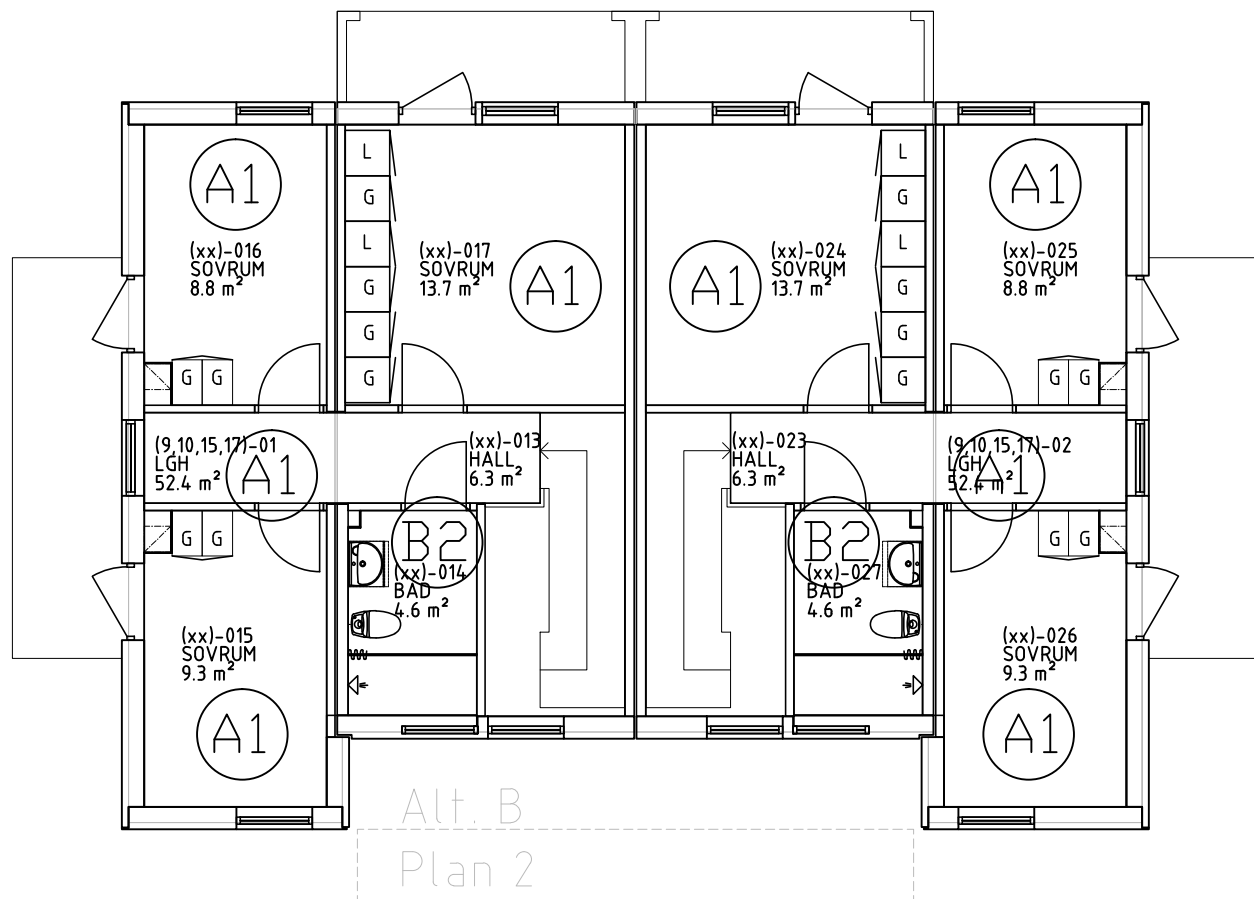

Alt. B
Plan 2

9201	9202	9203	9204
10201	10202	10203	10204
15201	15202	15203	15204
17201	17202	17203	17204

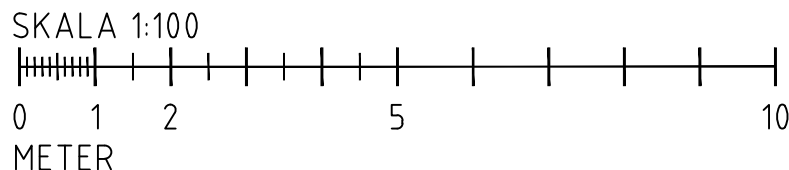

Invändig färgsättning		
	Golv	
.	Parkett	.
A	Tarkett, Parkett	Se kundval för resp lgh
	Klinker	
B	Platta och fog enligt kundval	Se kundval för resp lgh
C	instegsyta, Platta och fog enligt kundval	Se kundval för resp lgh
Anm.		
	Vägg	
.	Färg/glans	NCS/kulör
1	Alcro GV 5, målad gips	S 0500–N, vit
.	Käkel	
2	Platta enligt kundval Fog	Se kundval för resp lgh Schönox Silvergrå (ljusgrå)
Anm.	För kakelsättning std:	Se inredningsritningar

Övrigt		
.	Tak	S 0500–N, Vit GV 5
.	Taklist	S 0502–Y
	Foder	S0502–Y Vit
	Golvsockel	S0502–Y Vit
	Inv dörrar, övriga	S0502–Y, Vit
.	Fönster & fönsterdörrar, invändigt	S 0502–Y, Vit
.	Entrépartier alu, inkl karm	S 0502–Y, Vit
.	Invändig Trappa inkl räcke & handledare	Rostfria obehandlade räckesständer, övriga delar helt i furu med locklasyr 20 vit
.	Skåpsinredning myresjökök	Se ritn från m–kök för resp lgh
Anm.		.

	Relationshandling		14.0318
BET	ANT	ÄNDRINGEN AVSER	SIGN DATUM
Relationshandling			
Kv Ekgården, Södertälje Nybyggnad av bostäder Hemgården			
MOELVEN ByggModul			
Moelven Byggmodul AB, Gransbovägen 14, 571 64 Sandsjöfors Tel: 0380–375750 Fax: 0380–375212 E-post: post.sandsjofors@moelven.com			
ORDER NR	5807	RITAD AV	P.Knutsson
DATUM	2013–07–10	HANDLAGGARE	D.Öberg
ANSVARIG			
Invändig färgsättning Parhus 6–19			
SKALA	A1=1:100	NUMMER	A–44.1–004
I BET			