



Alt. A




FASAD LÅNGSIDA ENTRÉ

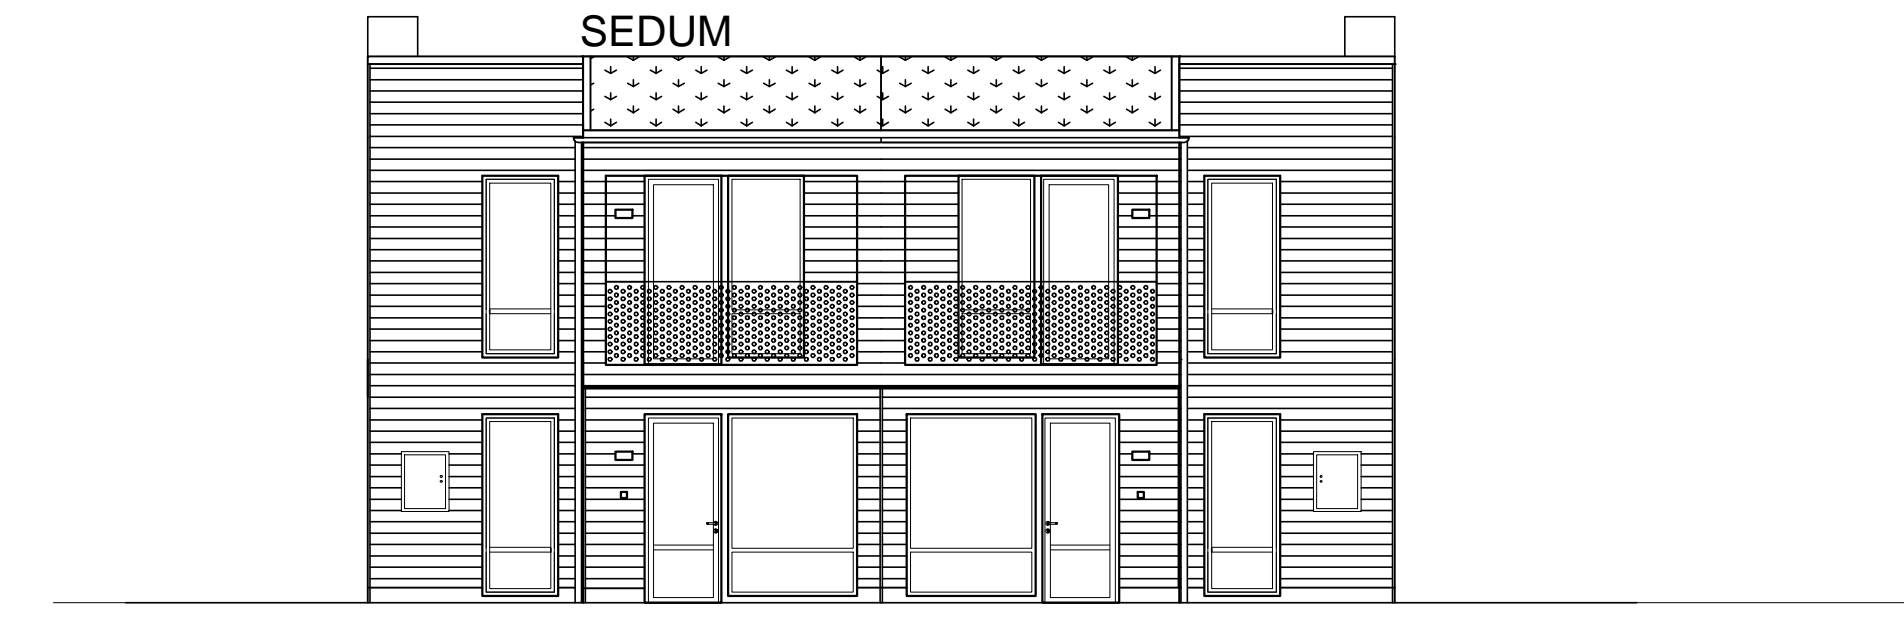

FASAD LÅNGSIDA

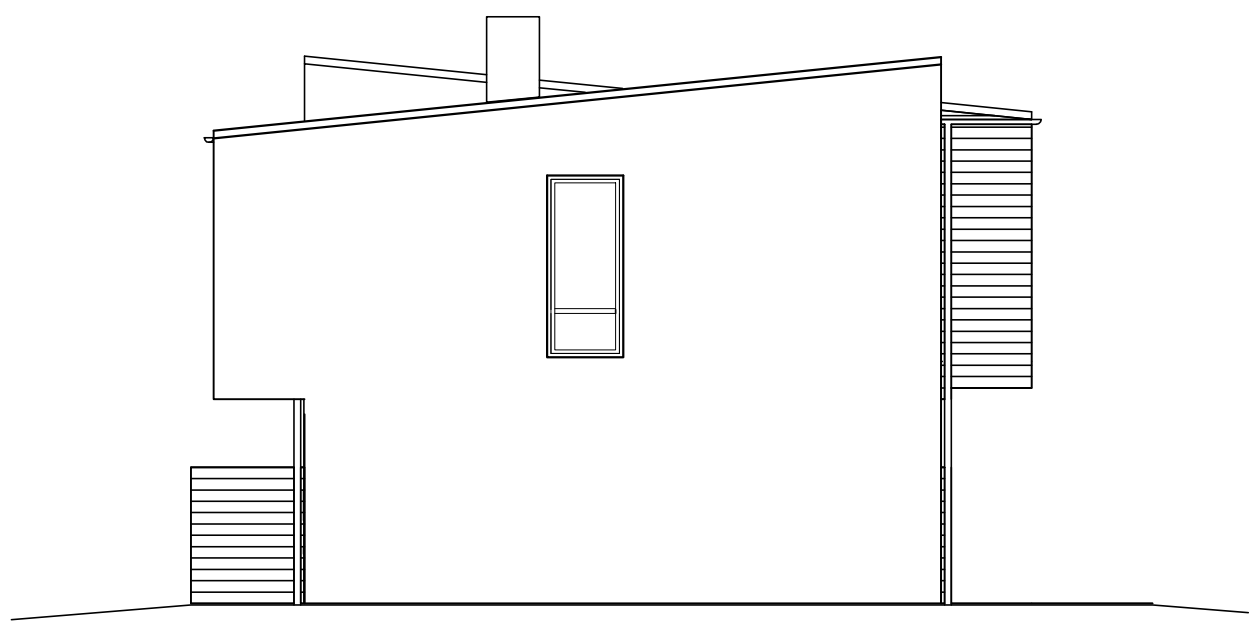

FASAD GAVELSIDA

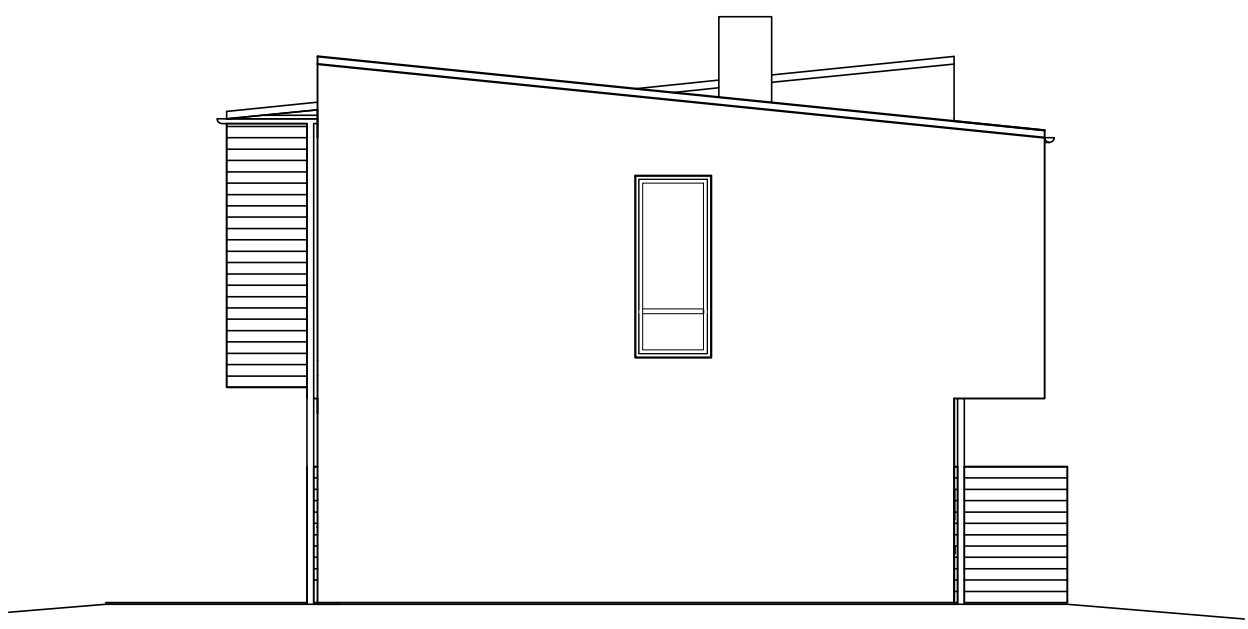



FASAD GAVELSIDA

Utvändig färgsättning	
Tak	Sedum
Krönplåt	Lindab 001, Antikvit
Plåt <small>Skärmväggslopp, balkong</small>	Lindab 152, Senapsgul
Fotplåt	Lindab 015, Svart
Hängrännor & stuprör	Lindab 001, Antikvit
Sockelplåt	Lindab 044, Antracitmetallic
Sockelskiva	Cembrit Heavy Duty "Cementgrå"
Ytterhörnplåt <small>övergång mellan trä och puts</small>	Lindab 001, Antikvit
Hörnplåt <small>mellan trä och trä</small>	Lindab 152, Senapsgul
Taksäkerhet	Galvad
Fasad <small>Trä</small>	Alcro Timmer lasyrfärg, Gul (recept: CW0.50 OM0.10 RX0.40 YX10.00)
Fasad <small>Puts</small>	S 4030–G30Y, grön
Fönster, alu	S 0502–Y, Vit
Fönsterdörr, alu	S 0502–Y, Vit
Entrédörr, trä	S 0502–Y, Vit
Inklädnad fönster <small>inkl. över- & fönsterbleck</small>	Lindab 001, Antikvit
Dörrbleck <small>Entrédörr</small>	Rostfritt
Ventilationsgaller <small>Träfasad</small>	Galvad
Övrigt	
Balkongräcke	Hälpåt, Alu, Vit S 0502–Y
Husnummer på fönster vid entrédörr	Typsnitt? S 0502–Y
Anm.	–



Alt. B



FASAD LÅNGSIDA ENTRÉ

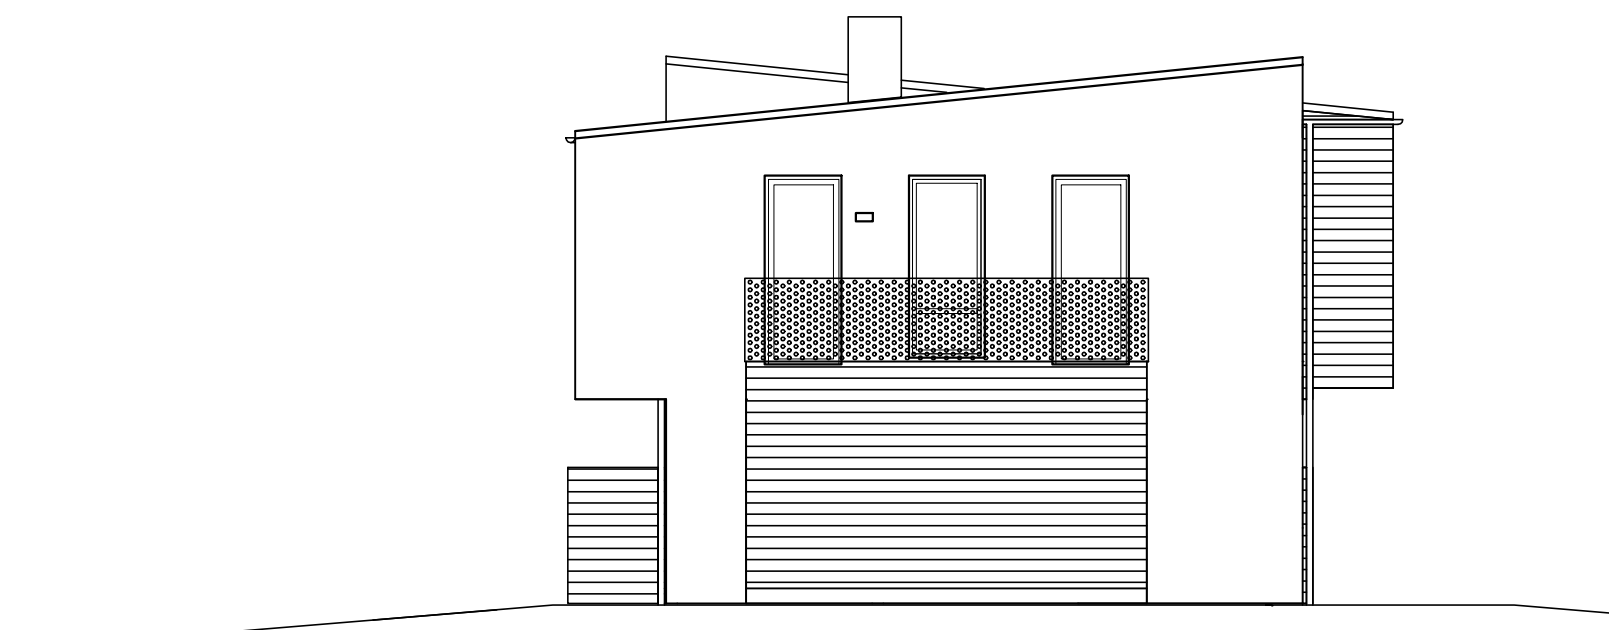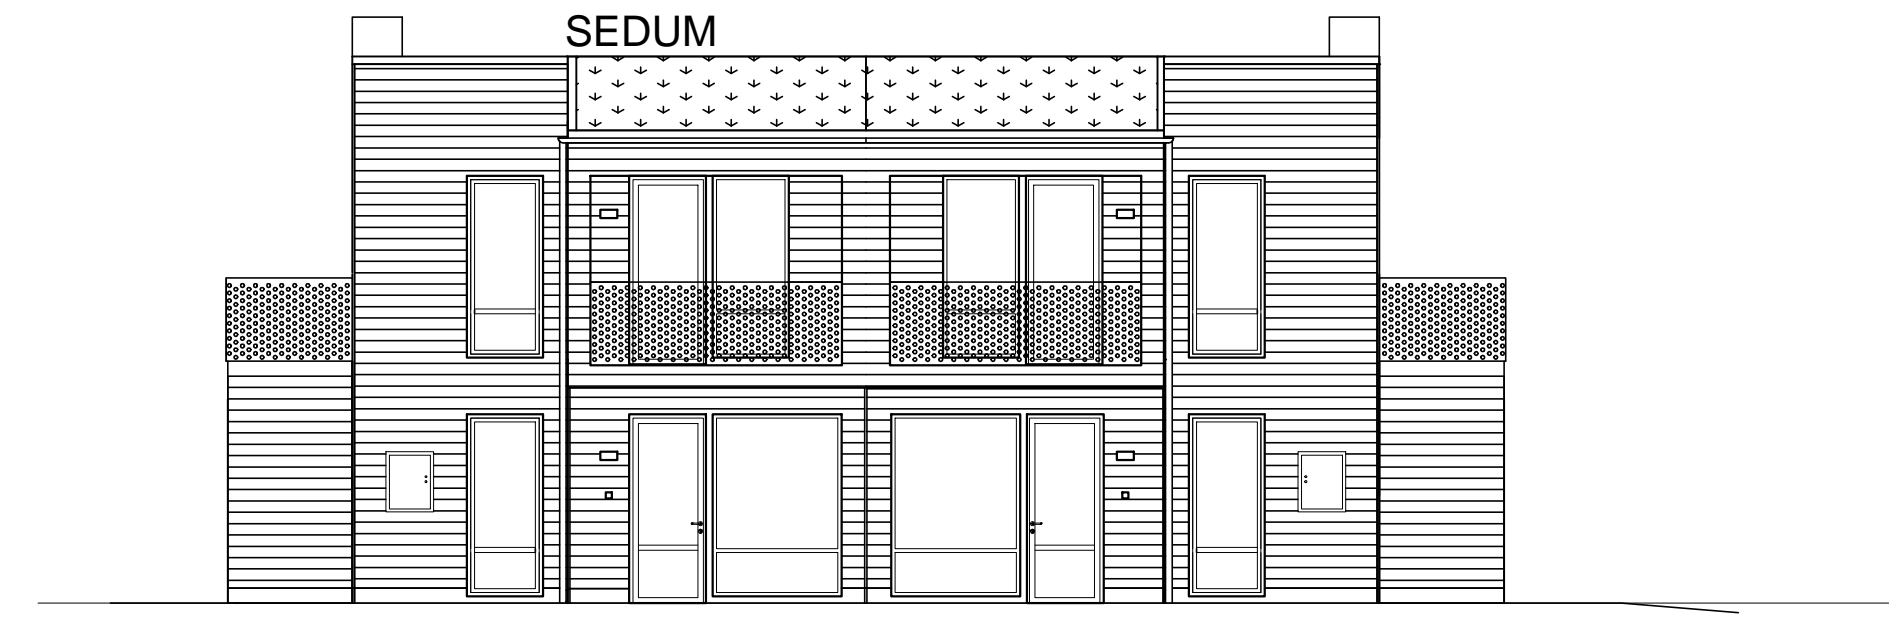

FASAD GAVELSIDA

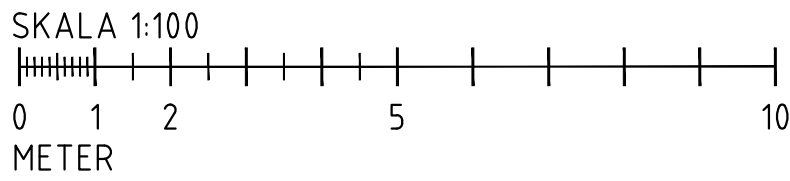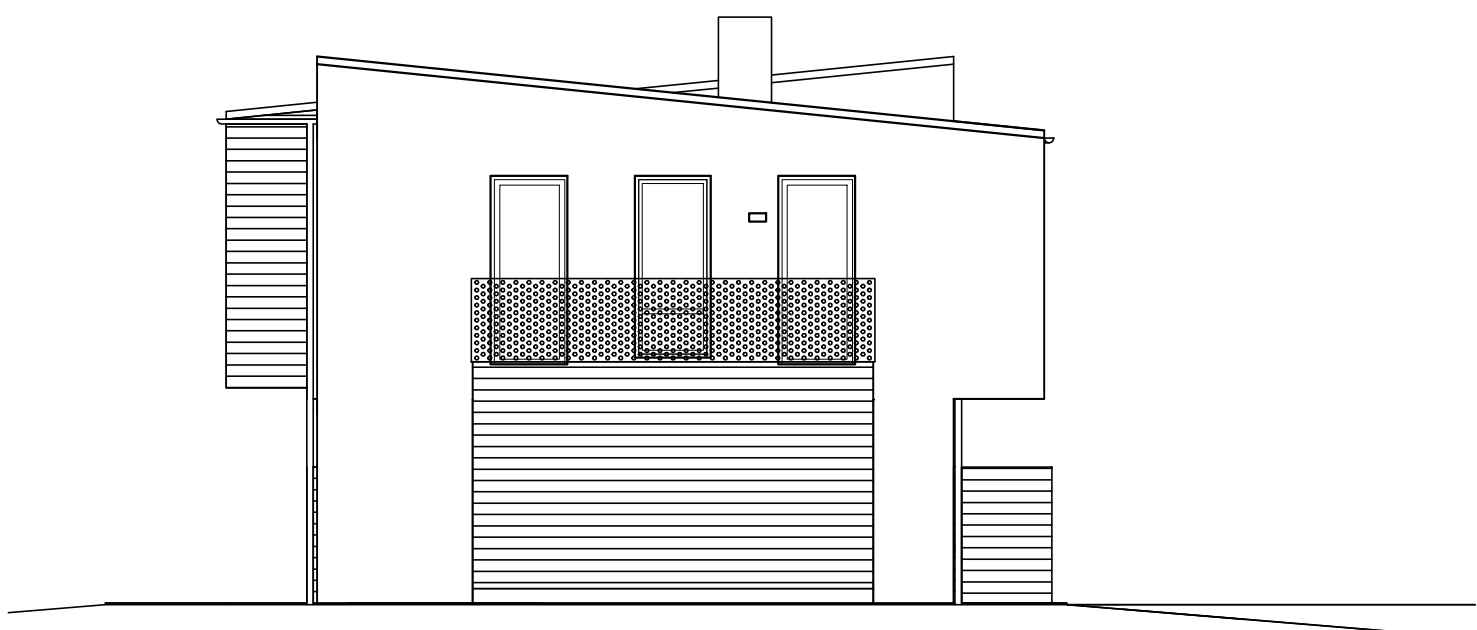

		Relationshandling		14.06.23
BET	ANT	ÄNDRINGEN AVSER	SIGN	DATUM
Relationshandling				
Kv Ekgården, Södertälje Nybyggnad av bostäder Hemgården				
				
Moelven Byggmodul AB, Gransbovägen 14, 571 64 Sandsjöfors Tel: 0380-375750 Fax: 0380-375212 E-post: post.sandsjofors@moelven.com				
ORDER NR	5807	RITAD AV	M.Dahlqvist	HANDLAGGARE D.Öberg
DATUM	ANSVARIG			
2013-07-10				
Utvändig färgsättning Parhus Alt. A & B, Hus 6-19				
SKALA	A1=1:100	NUMMER	A-44.2-004	
				BET

REF:
LAGER:

PLÖ
Konstruktionen enligt denna ritning är Moelven Byggmodul AB egendom och må inte utan Moelven Byggmodul AB skriftliga medgivande kopieras för tredje man, kopieras, reproduceras eller på något annat sätt utnyttjas. Överträdelse kommer att beivras.