






FASAD LÅNGSIDA ENTRÉ

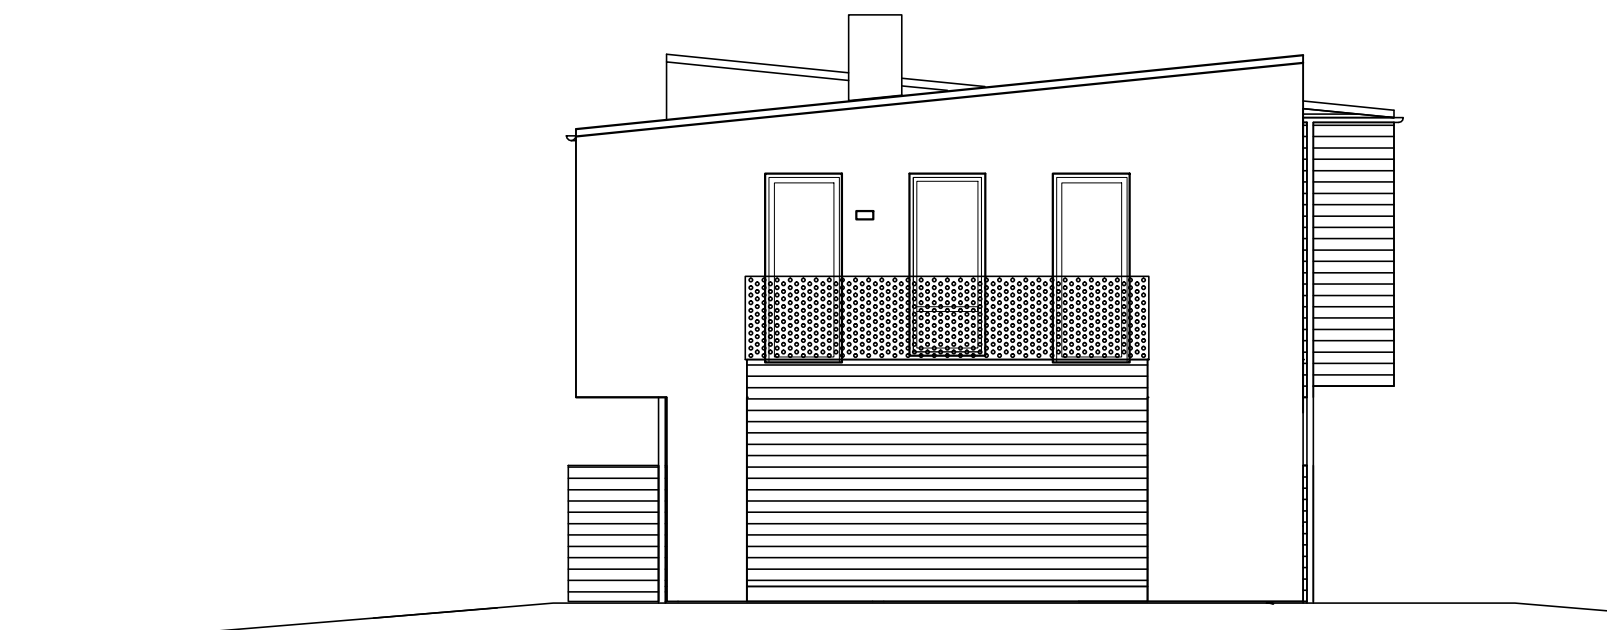


FASAD GAVELSIDA

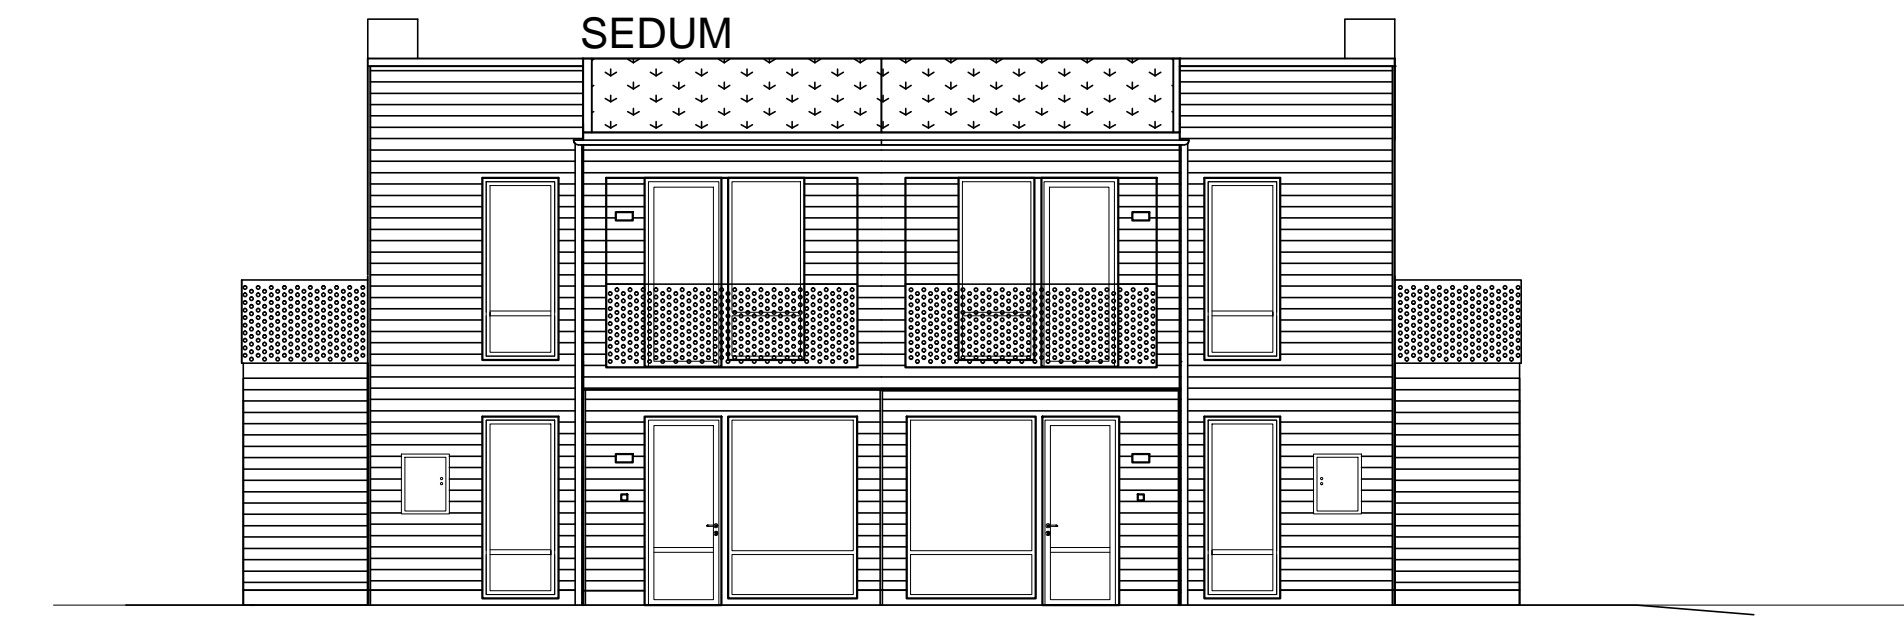

FASAD LÅNGSIDA

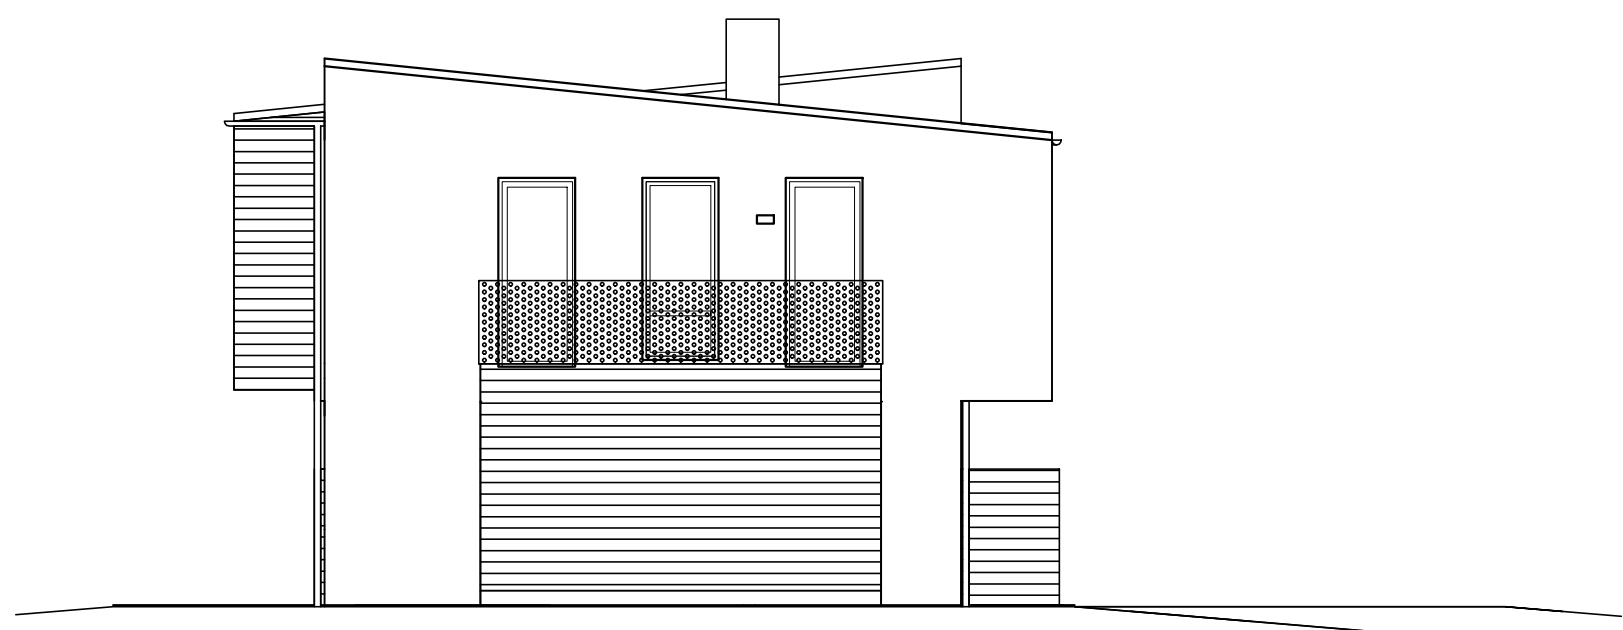

FASAD GAVELSIDA

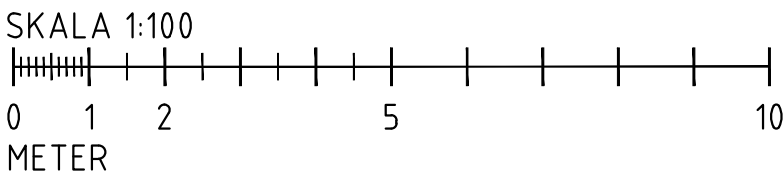

		Relationshandling		14.06.23
BET	ANT	ÄNDRINGEN AVSER	SIGN	DATUM
Relationshandling				
Kv Ekgården, Södertälje Nybyggnad av bostäder Hemgården				
MOELVEN ByggModul				
Moelven Byggmodul AB, Gransbovägen 14, 571 64 Sandsjöfors Tel: 0380-375750 Fax: 0380-375212 E-post: post.sandsjofors@moelven.com				
ORDER NR		RITAD AV	HANDLAGGARE	
5807		M.Dahlqvist	D.Öberg	
DATUM		ANSVARIG		
2013-07-10				
Fasader Parhus Alt. B				
SKALA		NUMMER		I BET
A1=1:100		A-40.3-005		