




Plan 2
BTA 121.6m²
BOA/Lght Anges på planen

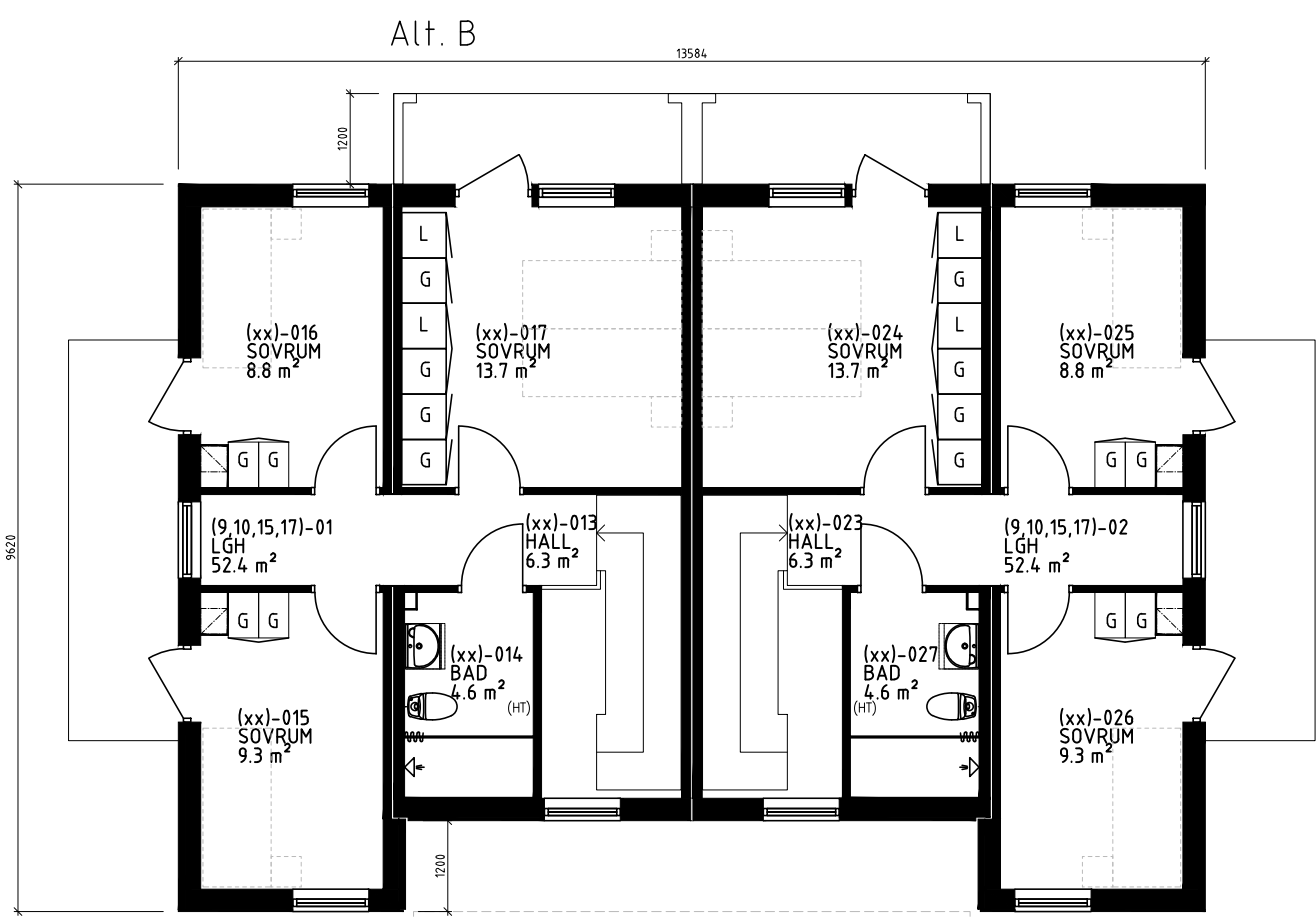


Plan 2
BTA 121.6m²
BOA/Lght Anges på planen

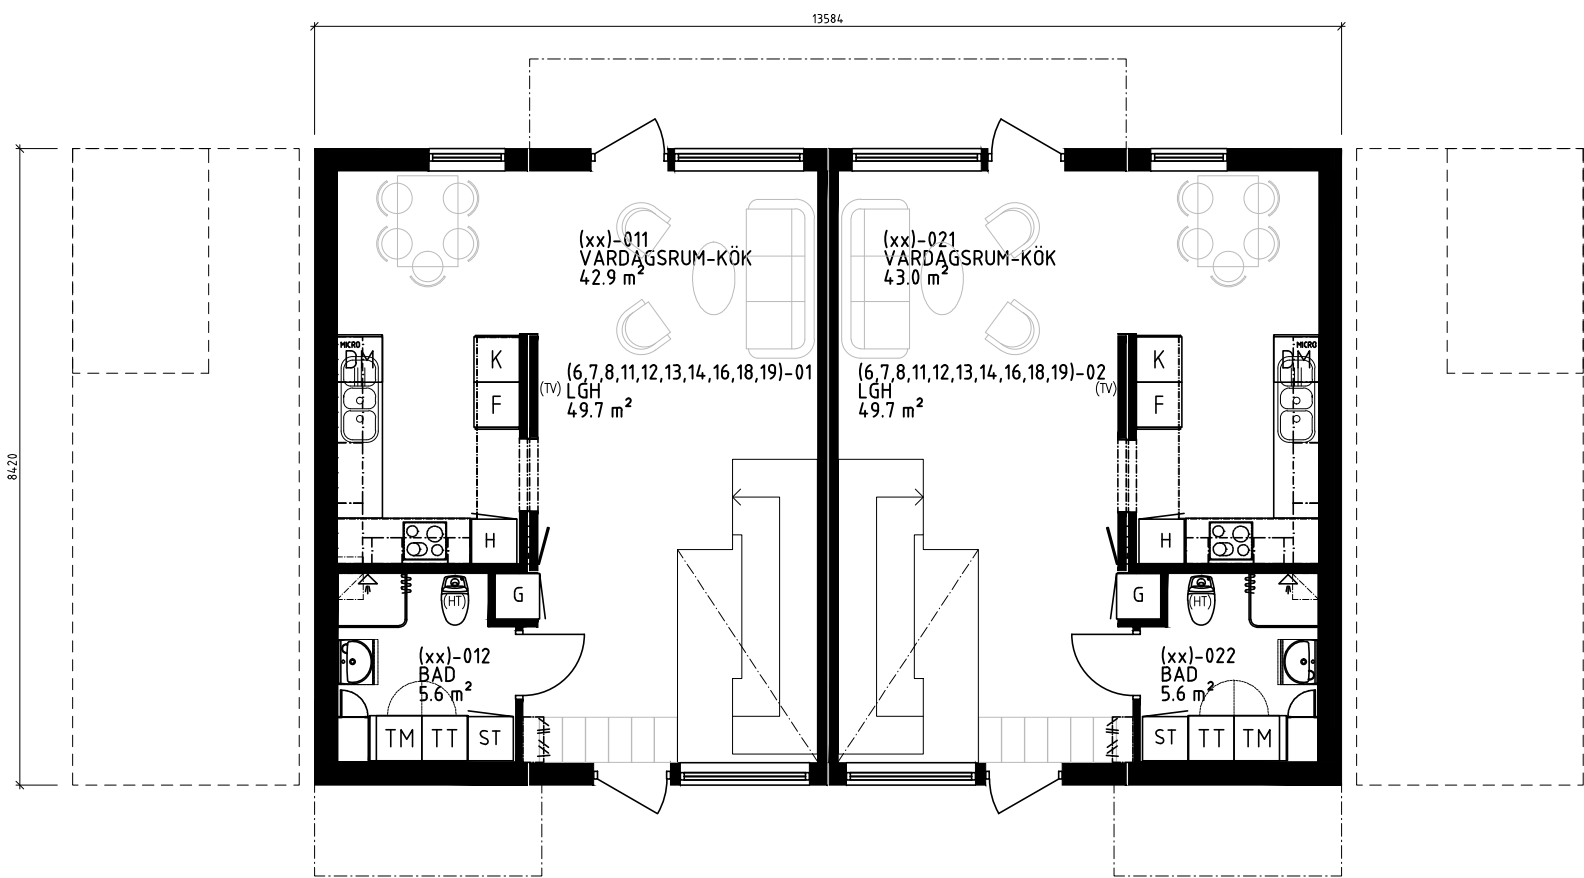

Plan 1
BTA 114.4m² (ej carport)
BOA/Lght Anges på planen

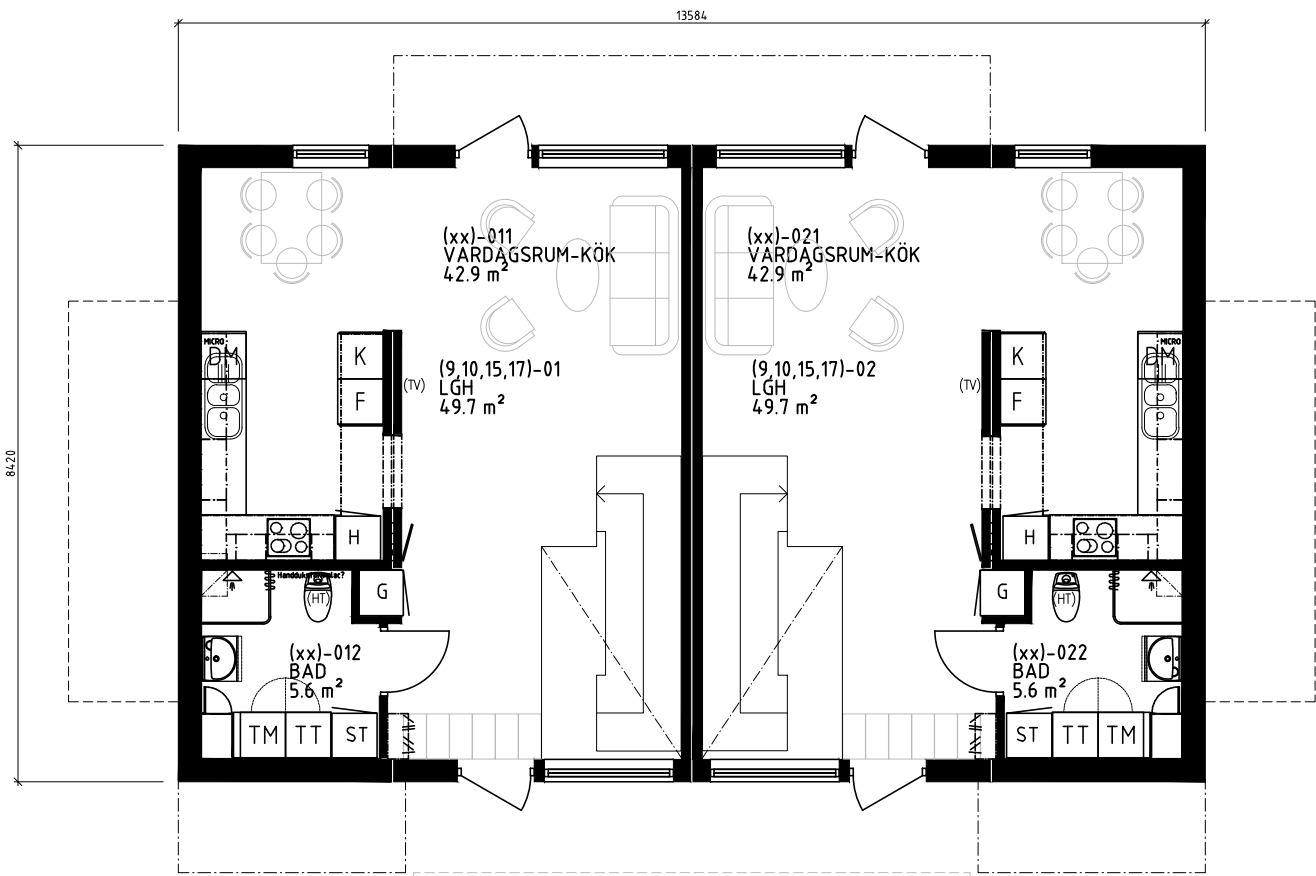

Plan 1
BTA 114.4m² (ej carport)
BOA/Lght Anges på planen

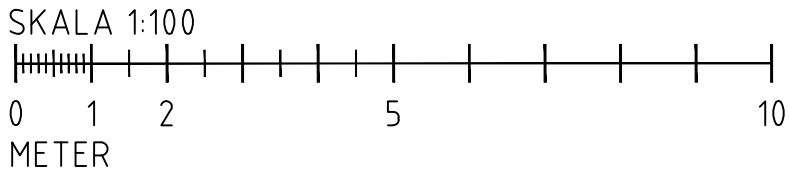

		Relationshandling		14.03.18
BET	ANT	ÄNDRINGEN AVSER	SIGN	DATUM
Relationshandling				
Kv Ekgården, Södertälje Nybyggnad av bostäder Hemgården				
MOELVEN ByggModul				
Moelven Byggmodul AB, Gransbovägen 14, 571 64 Sandsjöfors Tel: 0380-375750 Fax: 0380-375212 E-post: post.sandsjofors@moelven.com				
ORDER NR	5807	RITAD AV	P.Knutsson	HANDLÄGGARE
DATUM	2013-07-10	ANSVARIG	D.Öberg	
Planer Parhus Typ A och B Plan 1 och 2				
SKALA	A1=1:100	NUMMER	A-40.1-004	I BET