


Plan 1

BTA 281.9m²


BOA/Lght Anges på planen

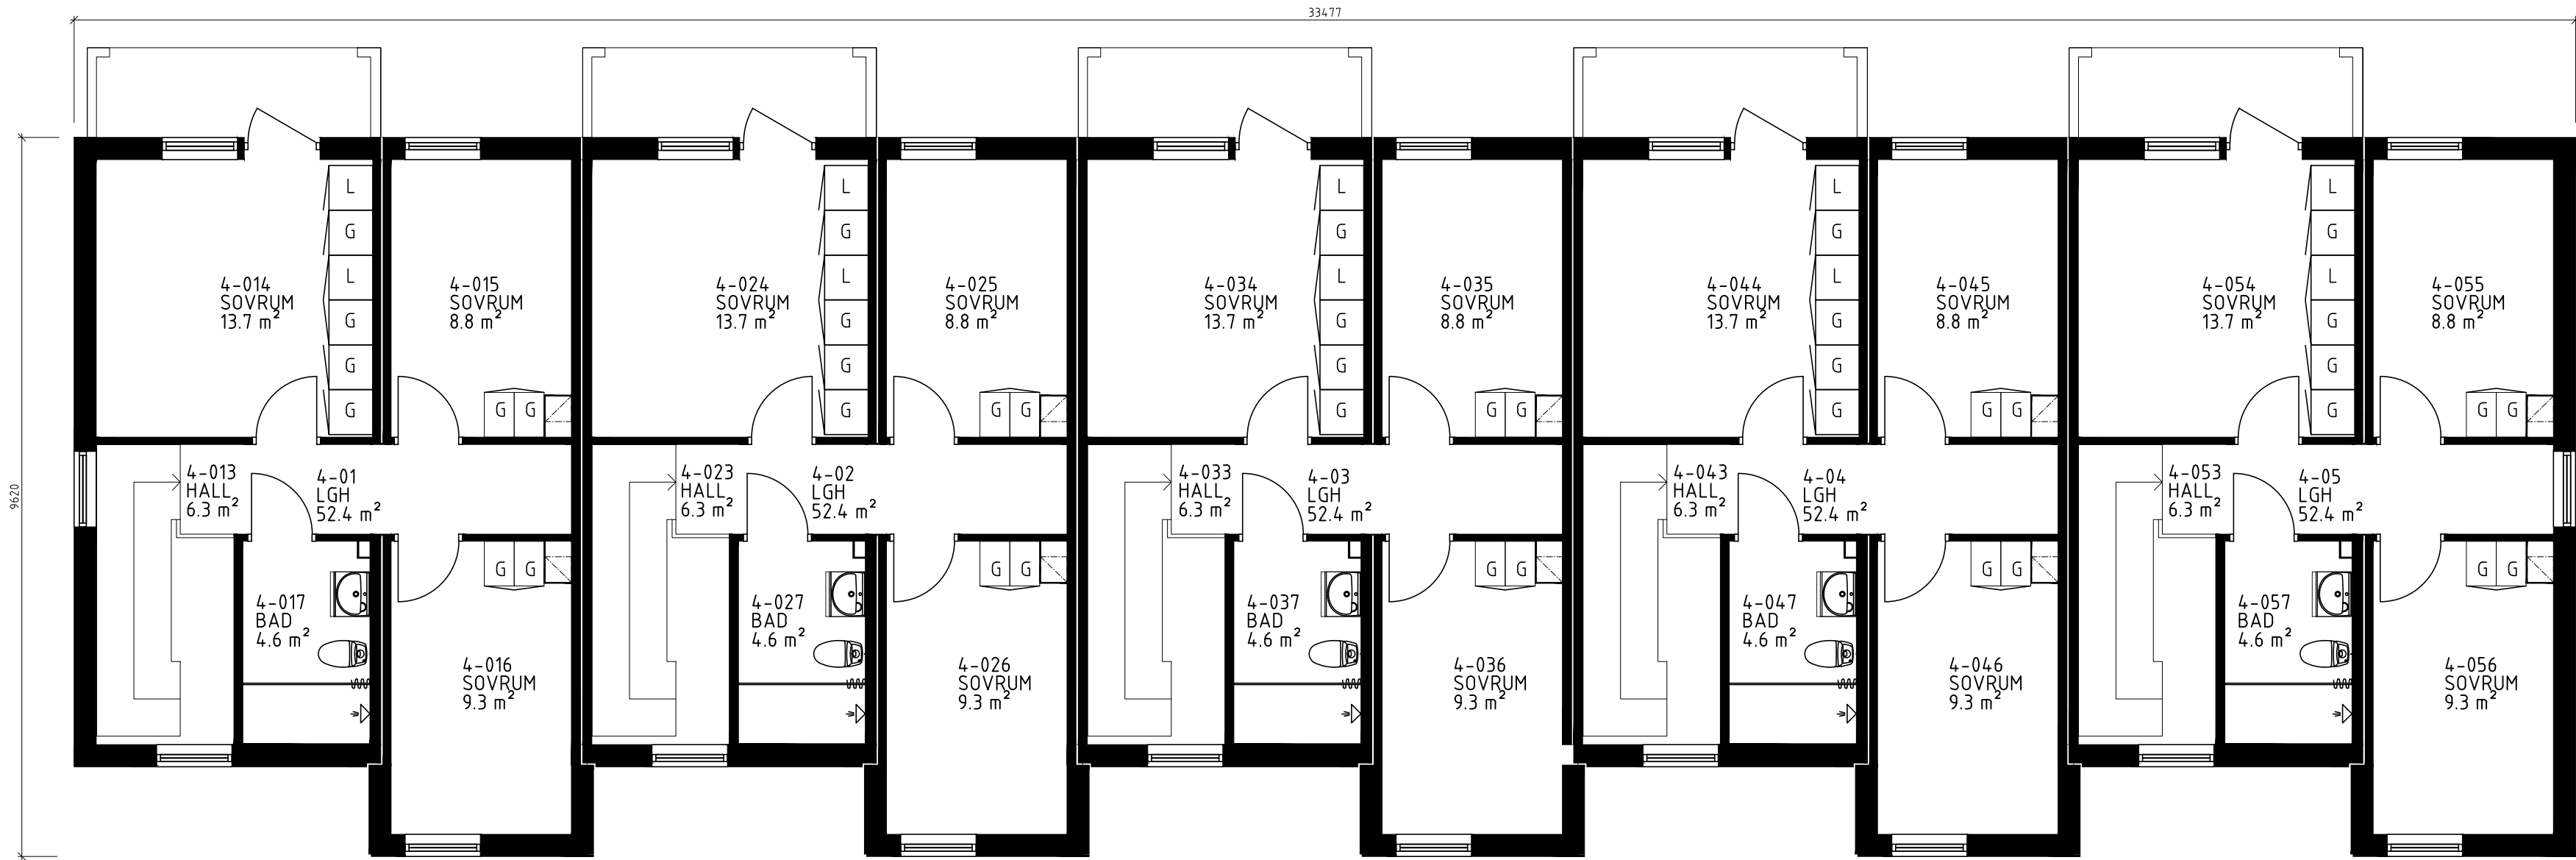

Plan 2

BTA 300m²

BOA/Lght Anges på planen

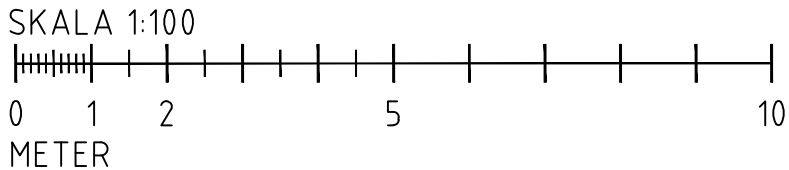

		Relationshandling		140507
BET	ANT	ÄNDRINGEN AVSER	SIGN	DATUM
Relationshandling				
Kv Ekgården, Södertälje				
Nybyggnad av bostäder				
Hemgården				
MOELVEN ByggModul				
Moelven Byggmodul AB, Gransbovägen 14, 571 64 Sandsjöfors Tel: 0380-375750 Fax: 0380-375212 E-post: post.sandsjofors@moelven.com				
ORDER NR	5807	RITAD AV	P.Knutsson	HANDLAGGARE
DATUM	2013-09-24	ANSVARIG	D.Öberg	
Planer Radhus				
Plan 1 och 2				
SKALA	A1=1:100	NUMMER	A-40.1-005	I BET