





FASAD LÅNGSIDA ENTRÉ

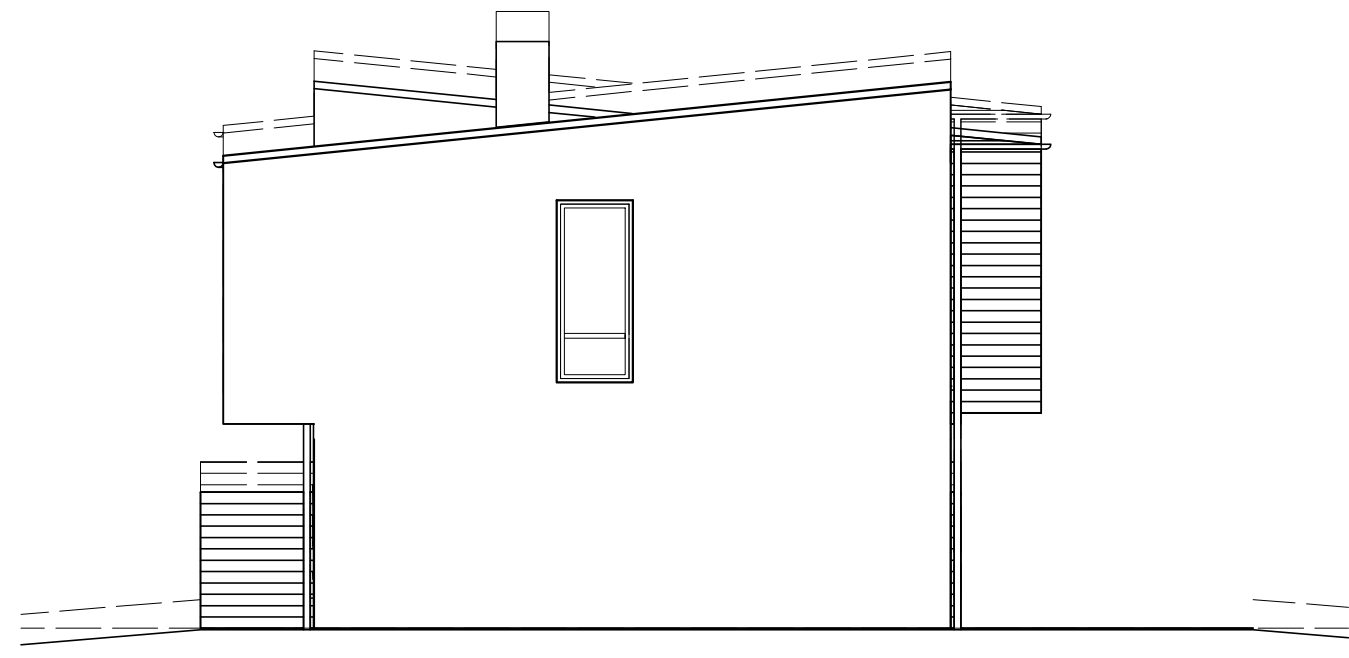


FASAD GAVELSIDA

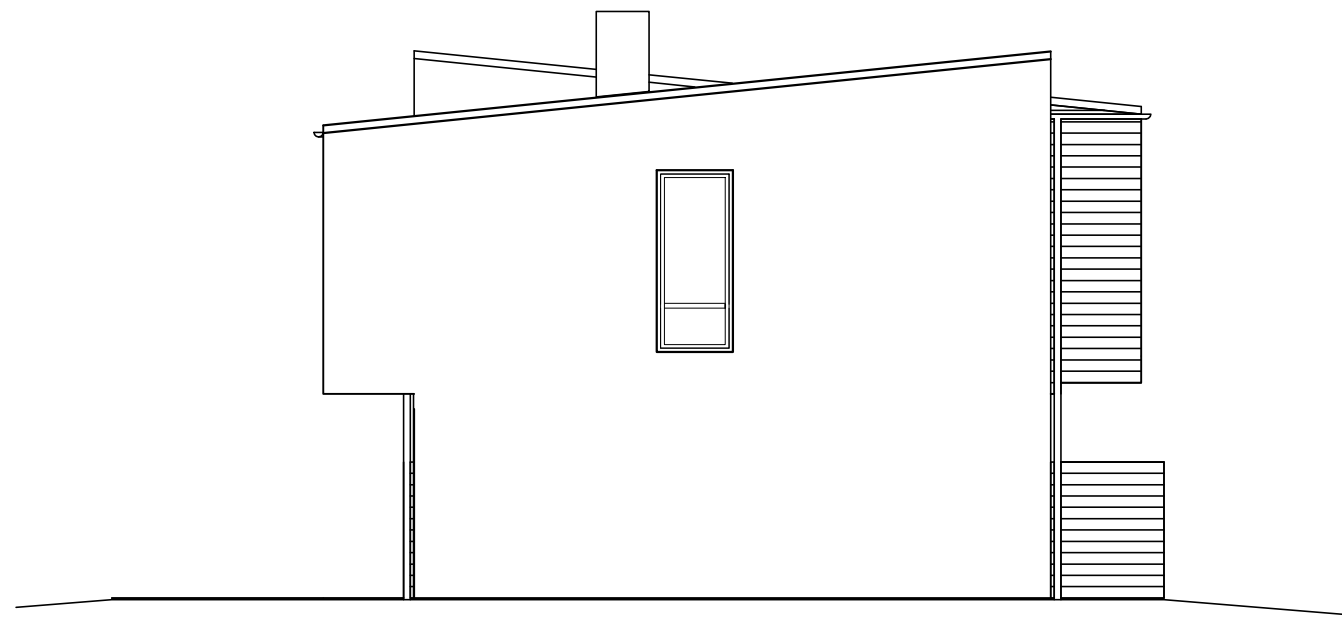

FASAD GAVELSIDA



FASAD LÅNGSIDA

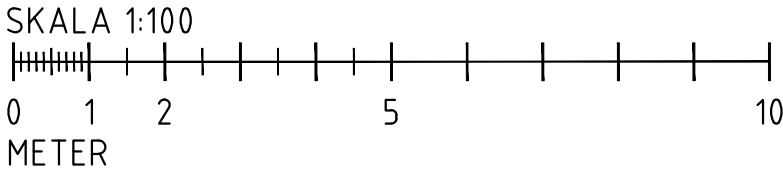

		Relationshandling		14.06.23
BET	ANT	ÄNDRINGEN AVSER	SIGN	DATUM
Relationshandling				
Kv Ekgården, Södertälje Nybyggnad av bostäder Hemgården				
MOELVEN [®] ByggModul				
Moelven ByggModul AB, Gransbovägen 14, 571 64 Sandsjöfors Tel: 0380-375750 Fax: 0380-375212 E-post: post.sandsjofors@moelven.com				
ORDER NR	5807	RITAD AV	M.Dahlqvist	HANDLÄGGARE
DATUM	2013-09-24	ANSVARIG	D.Öberg	
Fasader Radhus				
SKALA	A1=1:100	NUMMER	A-40.3-006	BET