





FASAD LÅNGSIDA ENTRÉ

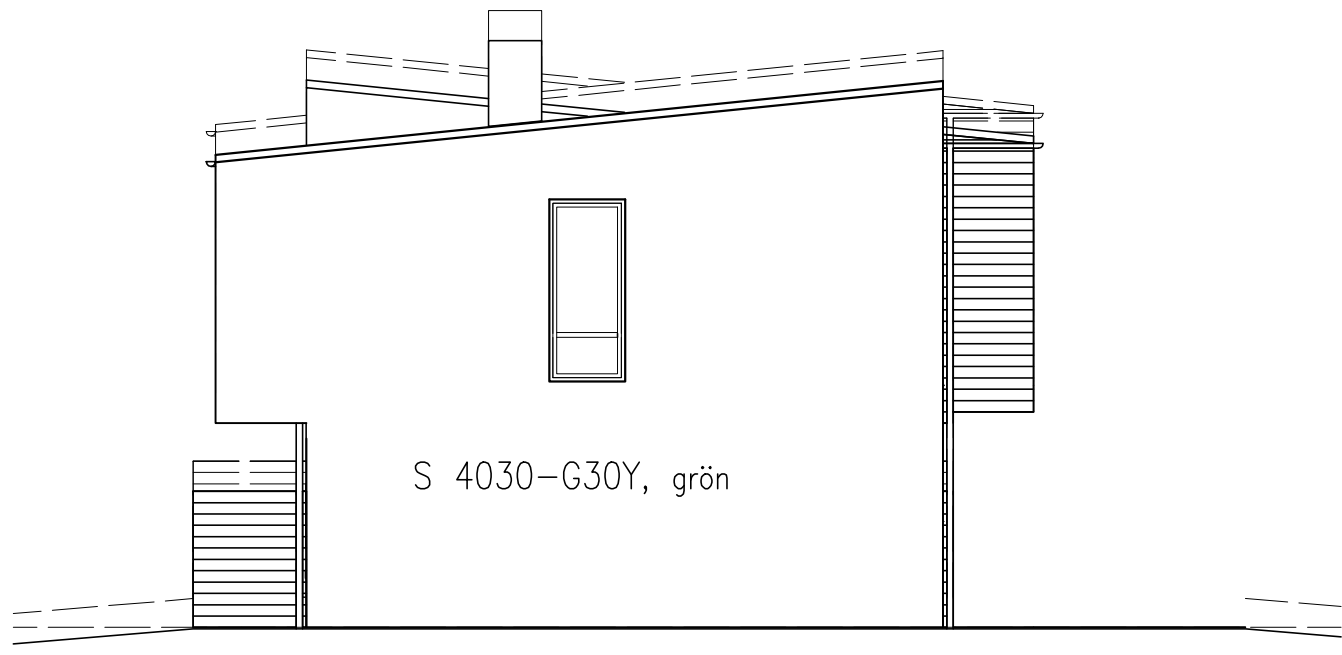

FASAD GAVELSIDA

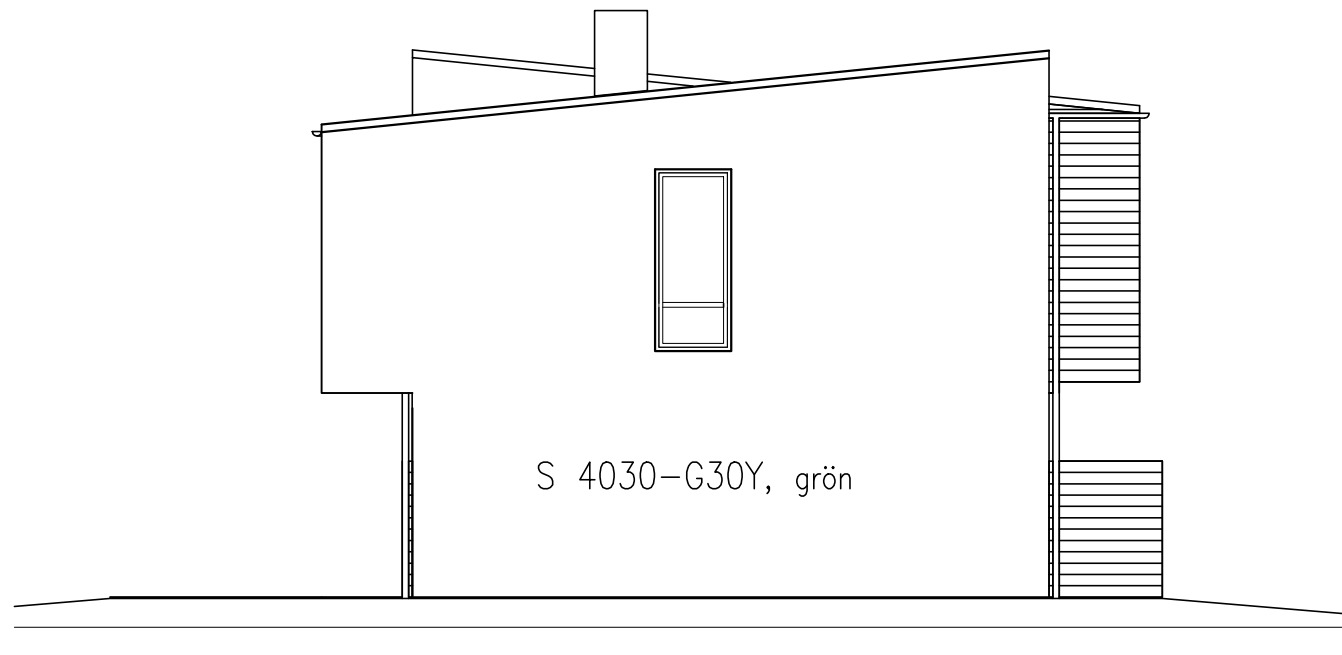


FASAD GAVELSIDA



FASAD LÅNGSIDA

Utvändig färgsättning	
Tak	Sedum
Krönplåt	Lindab 001, Antikvit
Plåt <small>Skärmväggstopp, balkong</small>	Lindab 152, Senapsgul
Fotplåt	Lindab 015, Svart
Hängrännor & stuprör	Lindab 001, Antikvit
Sockelplåt	Lindab 044, Antracitmetallic
Sockelskiva	Cembrit Heavy Duty "Cementgrå"
Ytterhörnplåt <small>övergång mellan trä och puts</small>	Lindab 001, Antikvit
Hörnplåt <small>mellan trä och trä</small>	Lindab 152, Senapsgul
Taksäkerhet	Galvad
Fasad Trä	Alcro Timmer lasyrfärg, Gul (recept: CW0.50 OM0.10 RX0.40 YX10.00)
Fasad Puts	S 4030-G30Y, grön
Fönster, alu	S 0502-Y, vit
Fönsterdörr, alu	S 0502-Y, vit
Entrédörr, trä	S 0502-Y, vit
Inklädnad fönster <small>inkl över- &amp; fönsterbleck</small>	Lindab 001, Antikvit
Dörrbleck Entrédörr	Rostfritt
Ventilationsgaller <small>Träfasad</small>	Galvad
Övrigt	
Balkongräcke	Håiplåt, Alu, Vit S 0502-Y
Husnummer på fönster vid entrédörr	Typsnitt? S 0502-Y
Anm.	-

REF:  
LAGER:

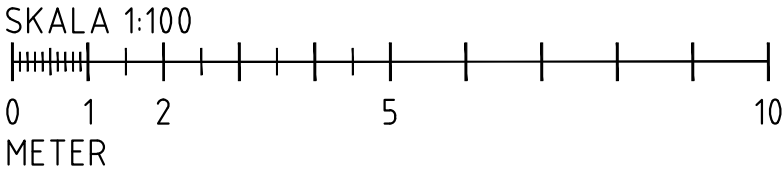

		Relationshandling		140623
BET	ANT	ÄNDRINGEN AVSER	SIGN	DATUM
Relationshandling				
Kv Ekgården, Södertälje Nybyggnad av bostäder Hemgården				
<b>MOELVEN®</b> ByggModul				
Moelven Byggmodul AB, Gransbovägen 14, 571 64 Sandsjöfors Tel: 0380-375750 Fax: 0380-375212 E-post: post.sandsjoforsab@moelven.com				
ORDER NR	5807	RITAD AV	M.Dahlqvist	HANDLÄGGARE D.Öberg
DATUM	2013-09-24	ANSVARIG		
Utvändig färgsättning Radhus				
SKALA	A1=1:100	NUMMER	A-44.2-005	
I BET				

PLÖ  
Konstruktionen enligt denna ritning är Moelven Byggmodul AB egendom och må inte utan Moelven Byggmodul AB skriftliga medgivande yppas för tredje man, kopieras, reproduceras eller på något annat sätt utnyttjas. Överträdelse kommer att beivras.