
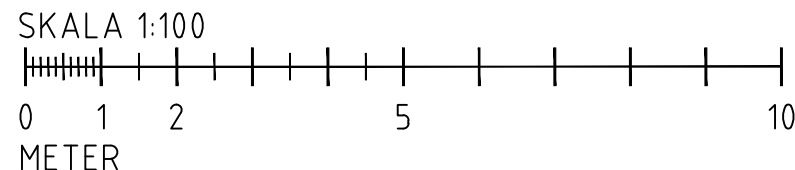


HUS 4
PLAN 1 BOTTENPLAN

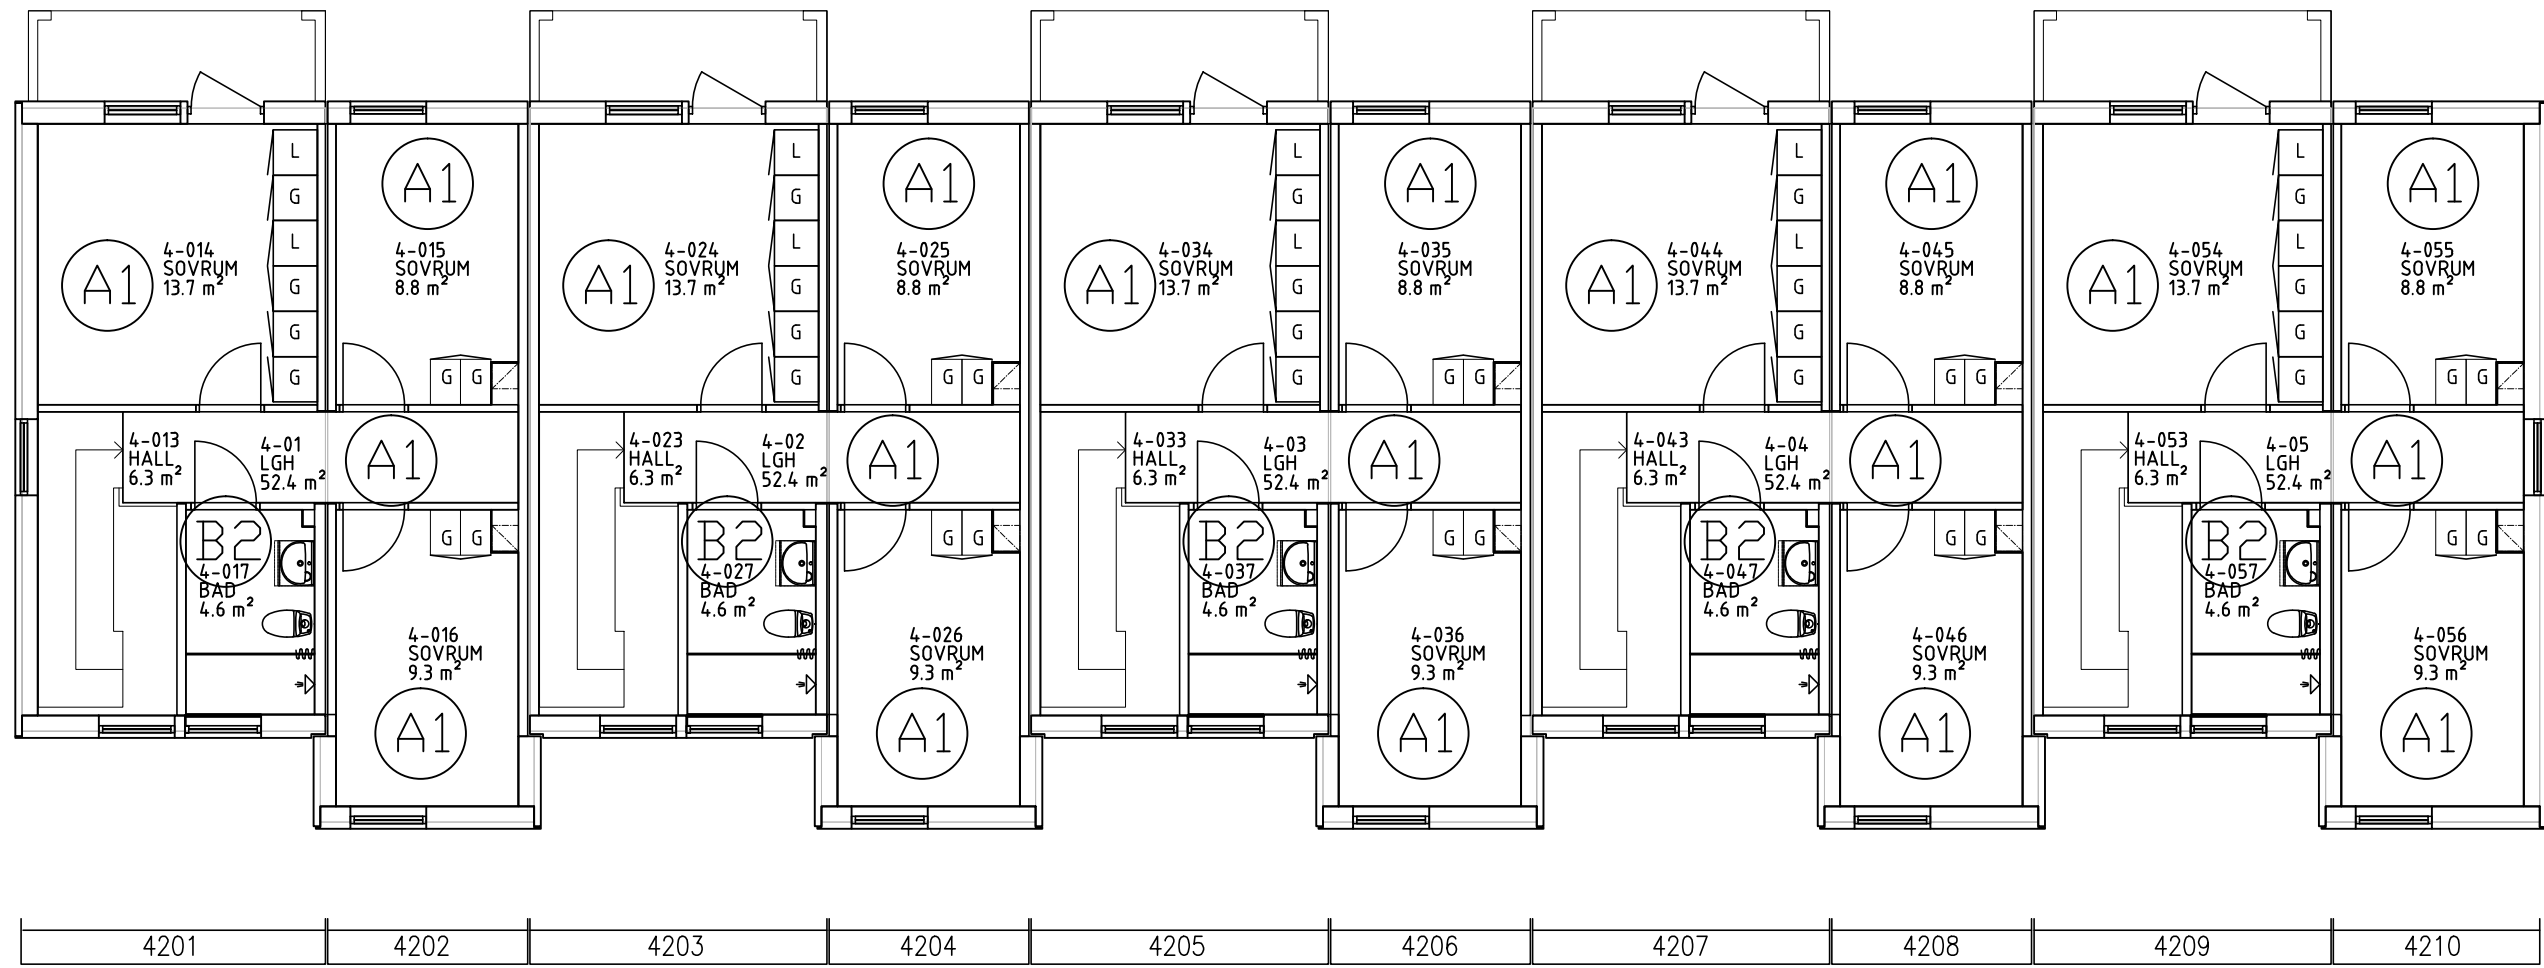

Invändig färgsättning		
.	Golv	.
A	Parkett	.
	Tarkett, Parkett	Se kundval för resp lgh
	Klinker	
B	Platta och fog enligt kundval	Se kundval för resp lgh
C	instegsyta, Platta och fog enligt kundval	Se kundval för resp lgh
Anm.		
	Vägg	
.	Färg/glans	NCS/kulör
1	Alcro GV 5, målad gips	S 0500–N, vit
.	Käkel	
2	Platta enligt kundval Fog	Se kundval för resp lgh Schönox Silvergrå (ljusgrå)
Anm.	För kakelsättning std:	Se inredningsritningar

.	Övrigt	
.	Tak	S 0500–N, Vit GV 5
.	Taklist	S 0502–Y
	Foder	S0502–Y Vit
	Golvsockel	S0502–Y Vit
	Inv dörrar, övriga	S0502–Y, Vit
.	Fönster & fönsterdörrar, invändigt	S 0502–Y, Vit
.	Entrépartier alu, inkl karm	S 0502–Y, Vit
.	Invändig Trappa inkl räcke & handledare	Rostfria obehandlade räckesständer, övriga delar helt i furu med locklasyr 20 vit
.	Skåpsinredning myresjökök	Se ritn från m–kök för resp lgh
Anm.		.

	Relationshandling		140507
BET	ANT	ÄNDRINGEN AVSER	SIGN DATUM
Relationshandling			
Kv Ekgården, Södertälje Nybyggnad av bostäder Hemgården			
MOELVEN ByggModul			
Moelven Byggmodul AB, Gransbovägen 14, 571 64 Sandsjöfors Tel: 0380–375750 Fax: 0380–375212 E-post: post.sandsjofors@moelven.com			
ORDER NR	RITAD AV	HANDLAGGARE	
5807	P.Knutsson	D.Öberg	
DATUM	ANSVARIG		
2013–09–24			
Invändig färgsättning Radhus			
SKALA	NUMMER	I BET	
A1=1:100	A–44.1–005		