



FASAD GAVELSIDA

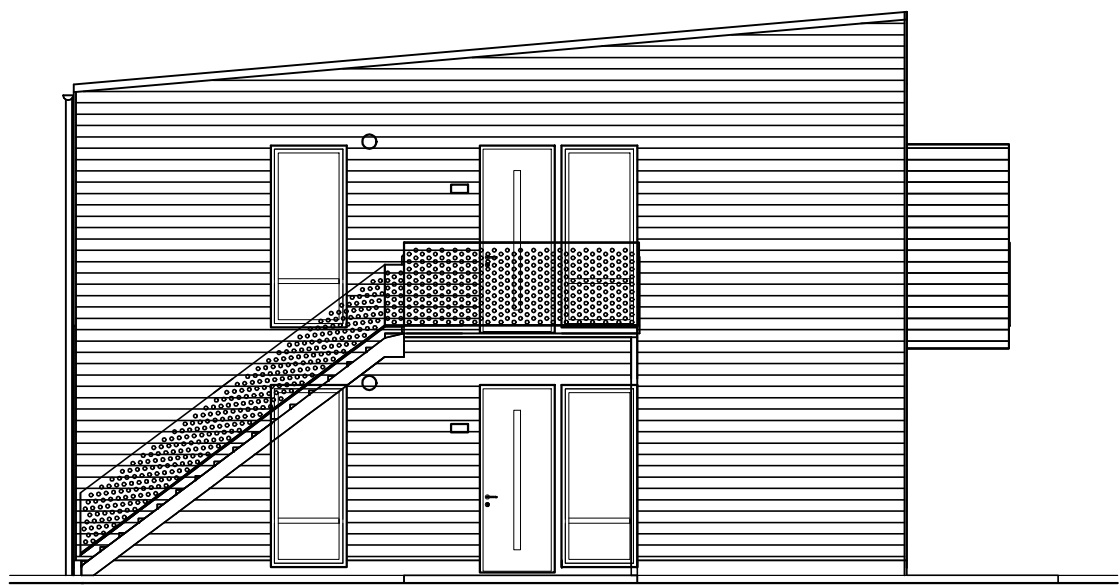

FASAD ENTRÉSIDA

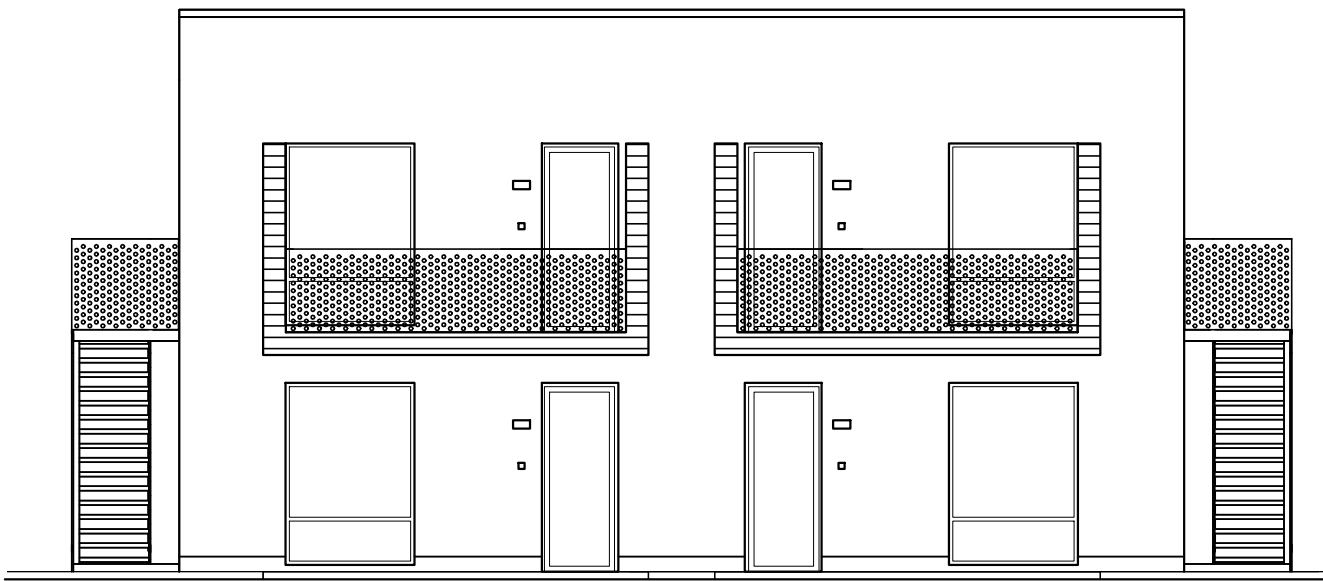


FASAD GAVELSIDA



FASAD ENTRÉSIDA

Utvändig färgsättning	
Tak	Sedum
Krönplåt Putsfasad	Lindab 044, Antracitmetallic
Krönplåt Träfasad	Lindab 001, Antikvit
Plåt Skärmväggstopp, balkong	Lindab 152, Senapsgul
Fotplåt	Lindab 015, Svart
Hängrännor & stuprör	Lindab 044, Antracitmetallic
Sockelplåt Träfasad	Lindab 044, Antracitmetallic (Ej synlig)
Sockelplåt Putsfasad	Lindab 044, Antracitmetallic
Sockelskiva	Cembrit Heavy Duty "Cementgrå"
Ytterhörnplåt övergång mellan trä och puts	Lindab 001, Antikvit
Hörnplåt mellan trä och trä	Lindab 152, Senapsgul
Taksäkerhet	Galvad
Fasad Trä	Alcro Timmer lasyrfärg, Gul (recept: CW0.50 OM0.10 RX0.40 YX10.00)
Fasad Puts	S 7500–N, mörkgrå
Fönster, alu Träfasad	S 0502–Y, Vit
Fönster, alu Putsfasad	S 7500–N, mörkgrå
Fönsterdörr, alu Träfasad	Vit, S0502–Y
Fönsterdörr, alu Putsfasad	S 7500–N, mörkgrå
Entrédörr, trä	S 0502–Y, vit
Inklädnad fönster inkl över- & fönsterbleck Vita fönster & fönsterdörrar	Lindab 001, Antikvit
Inklädnad fönster inkl fönsterbleck Grå fönster & fönsterdörrar	Lindab 044, Antracitmetallic
Dörrbleck Entrédörr	Rostfritt
Ventilationsgaller Träfasad	Galvad
Övrigt	
Balkongräcke	Håiplåt, Alu, Vit S 0502–Y
Husnummer på fönster vid entrédörr	Typsnitt? S 0502–Y
Utvändig Trappa inkl räcke & handledare	Stål varmförzinkad Räcke o handl. S 0502–Y, vit
Anm.	–

		Relationshandling		14.02.18
BET	ANT	ÄNDRINGEN AVSER	SIGN	DATUM
Relationshandling				
Kv Ekgården, Södertälje Nybyggnad av bostäder Hemgården				
MOELVEN ByggModul				
Moelven Byggmodul AB, Gransbovägen 14, 571 64 Sandsjöfors Tel: 0380-375750 Fax: 0380-375212 E-post: post.sandsjoforsab@moelven.com				
ORDER NR	5807	RITAD AV	P.Knutsson	HANDLAGGARE
DATUM	2013-07-10	ANSVARIG	D.Öberg	
Utvändig färgsättning Ministadsvilla Hus 20-23				
SKALA	A1=1:100	NUMMER	A-44.2-003	I BET

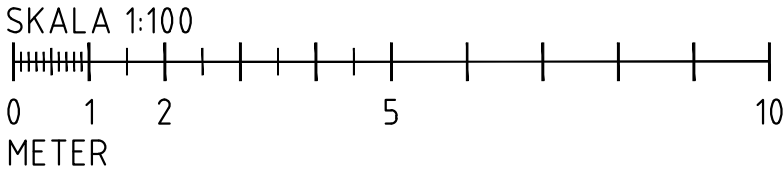

REF:
LAGER:

PLÖ: Konstruktionen enligt denna ritning är Moelven Byggmodul AB egendom och må inte utan Moelven Byggmodul AB skriftliga medgivande kopieras för tredje man, kopieras, reproduceras eller på något annat sätt utnyttjas. Överträdelse kommer att beivras.