



FASAD GAVELSIDA

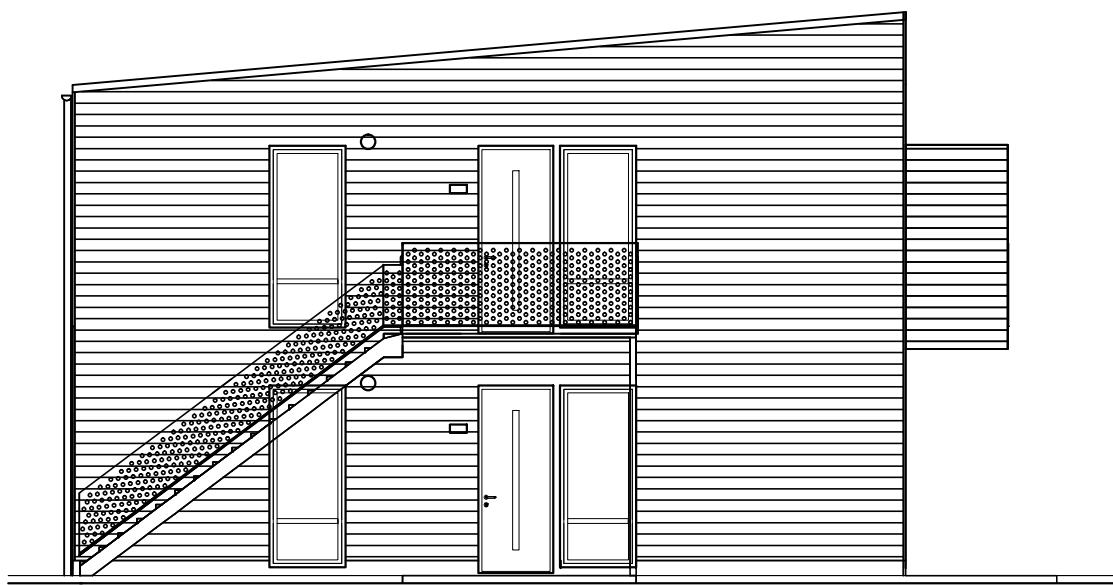


FASAD ENTRÉSIDA

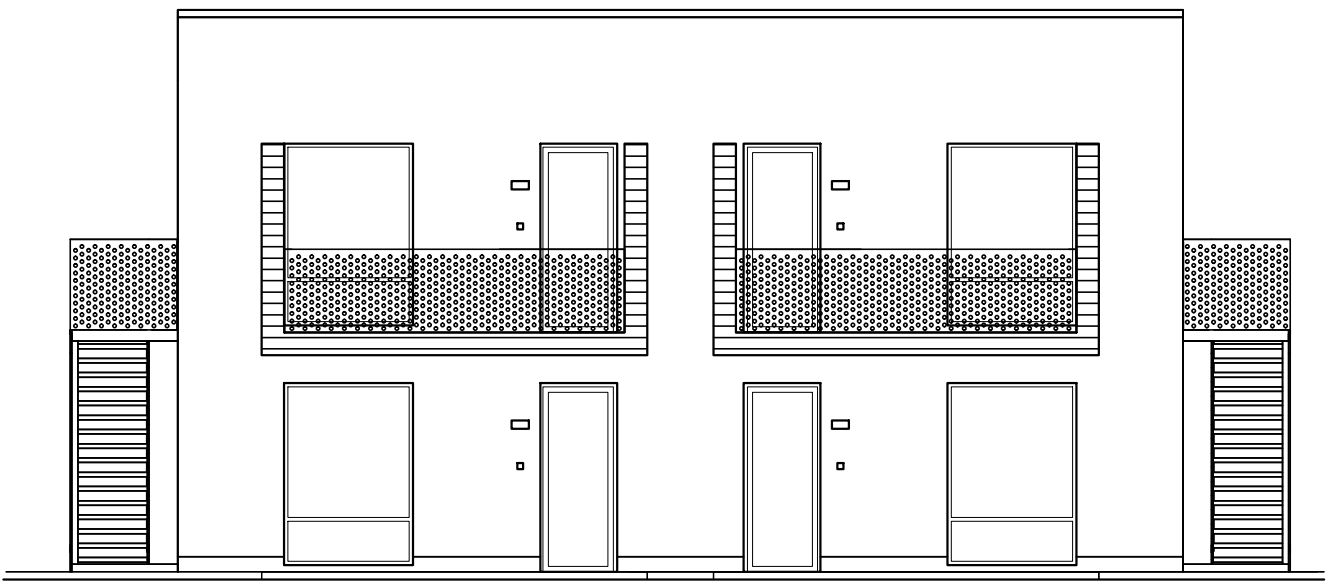

FASAD GAVELSIDA



FASAD ENTRÉSIDA

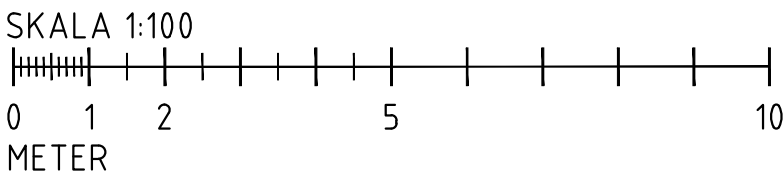

		Relationshandling		14.0218
BET	ANT	ÄNDRINGEN AVSER	SIGN	DATUM
Relationshandling				
Kv Ekgården, Södertälje Nybyggnad av bostäder Hemgården				
MOELVEN [®] ByggModul				
Moelven Byggmodul AB, Gransbovägen 14, 571 64 Sandsjöfors Tel: 0380-375750 Fax: 0380-375212 E-post: post.sandsjofors@moelven.com				
ORDER NR		RITAD AV		HANDLÄGGARE
5807		P.Knutsson		D.Öberg
DATUM		ANSVARIG		
2013-				
Fasader Stadsvillan, Hus 1				
SKALA		NUMMER		I BET
A1=1:100		A-40.3-003		

PLÖ
Konstruktionen enligt denna ritning är Moelven Byggmodul AB egendom och må inte utan Moelven Byggmodul AB skriftliga medgivande kopieras för tredje part, kopieras, reproduceras eller på något annat sätt utnyttjas. Överträdelse kommer att beivras.