

Plan 1

BTA 146.5m<sup>2</sup>


BOA/Lght Anges på planen



Plan 2

BTA 146.5m<sup>2</sup>

BOA/Lght Anges på planen

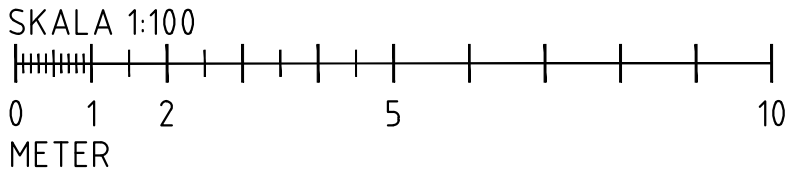

REF:  
LAGER:

		Relationshandling		14.02.18
BET	ANT	ÄNDRINGEN AVSER	SIGN	DATUM
Relationshandling				
Kv Ekgården, Södertälje Nybyggnad av bostäder Hemgården				
<b>MOELVEN</b> ByggModul				
Moelven Byggmodul AB, Gransbovägen 14, 571 64 Sandsjöfors Tel: 0380-375750 Fax: 0380-375212 E-post: post.sandsjofors@moelven.com				
ORDER NR	5807	RITAD AV	P.Knutsson	HANDLAGGARE
DATUM	2013-07-10	ANSVARIG	D.Öberg	
Planer Ministadsvillan Plan 1 och 2				
SKALA	A1=1:100	NUMMER	A-40.1-003	I BET

PLÖ: Konstruktionen enligt denna ritning är Moelven Byggmodul AB egendom och må inte utan Moelven Byggmodul AB skriftliga medgivande yppas för tredje man, kopieras, reproduceras eller på något annat sätt utnyttjas. Överträdelse kommer att beivras.