



REF:

LAGER:

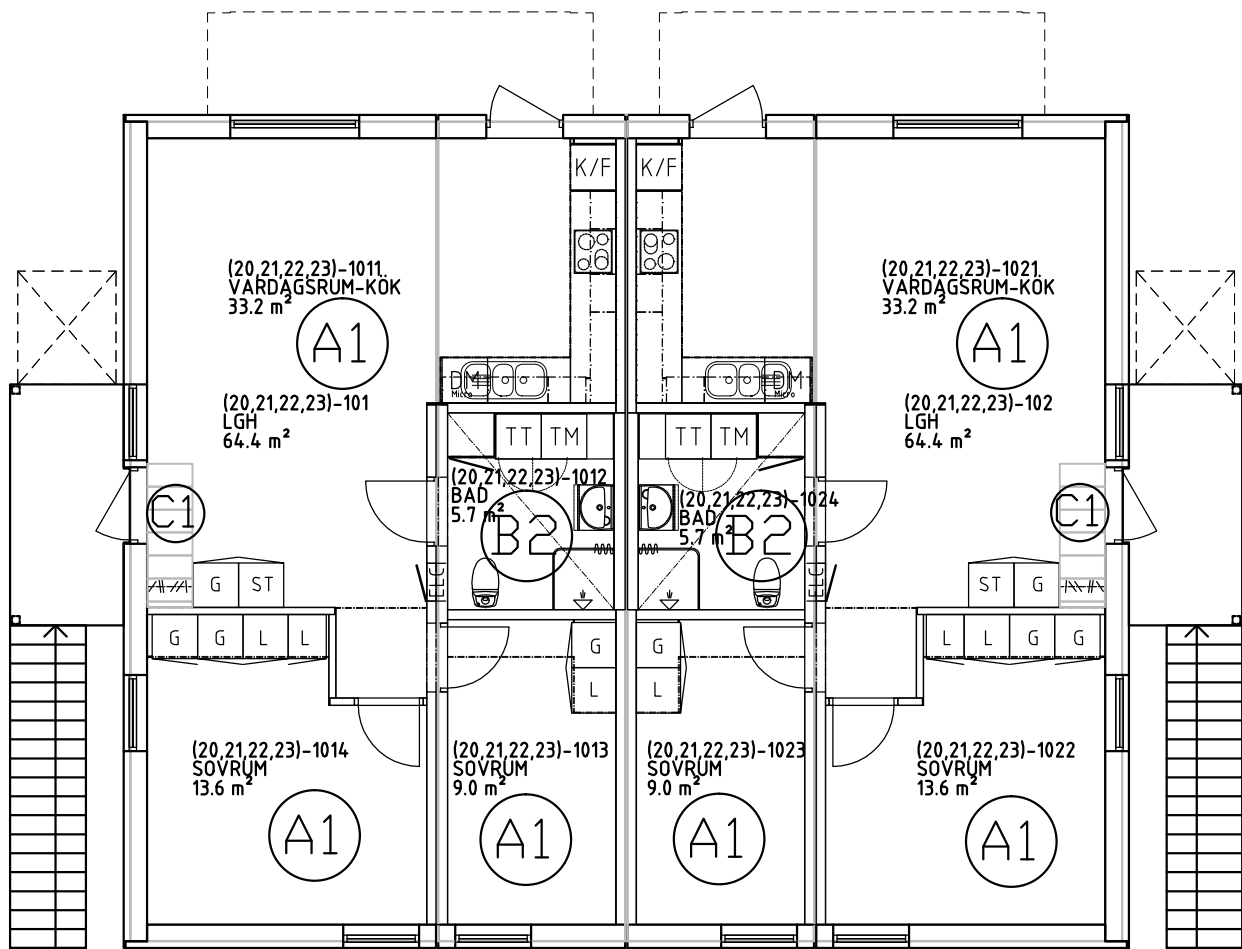


20101	20102	20103	20104
21101	21102	21103	21104
22101	22102	22103	22104
23101	23102	23103	23104

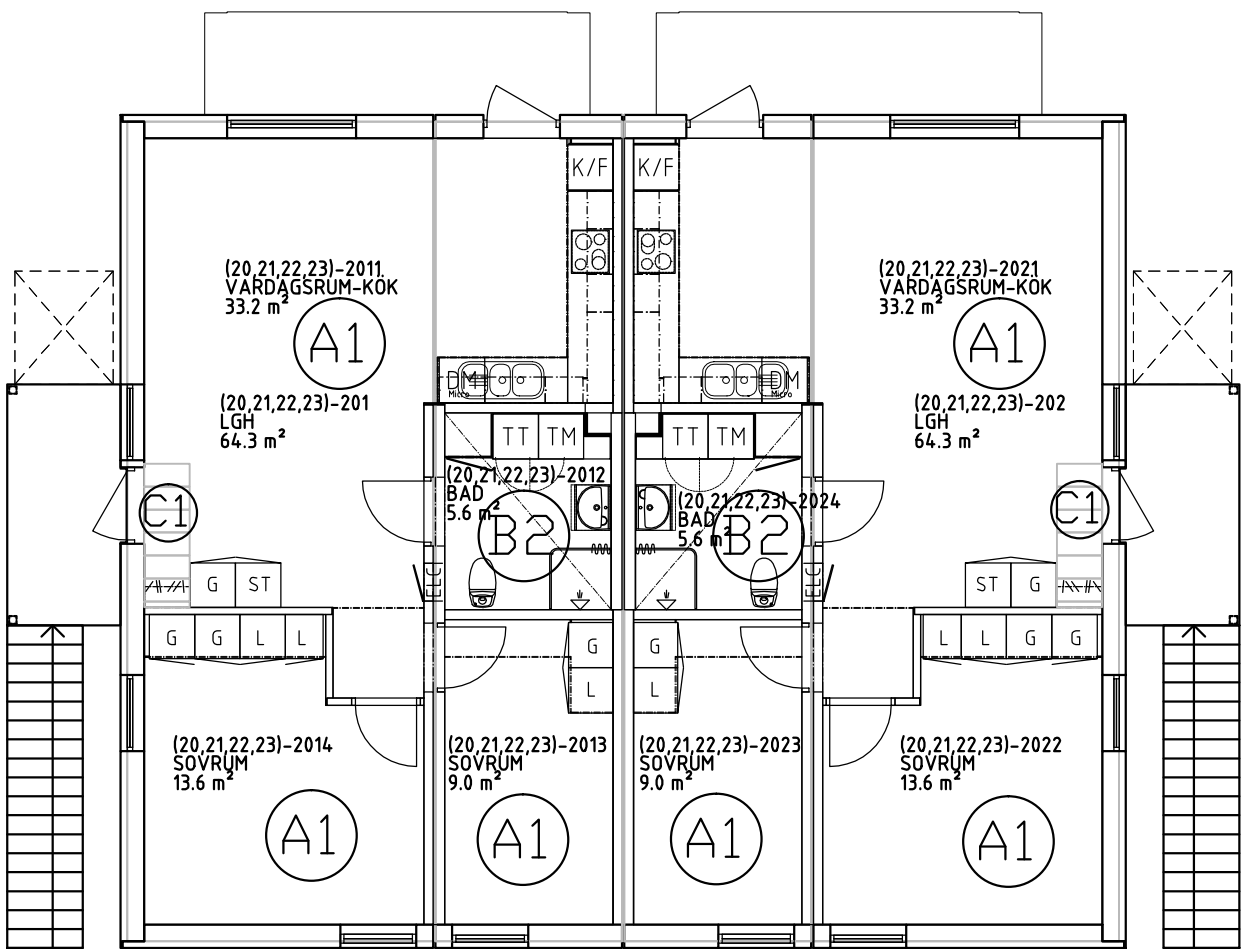

20201	20202	20203	20204
21201	21202	21203	21204
22201	22202	22203	22204
23201	23202	23203	23204

SKALA 1:100

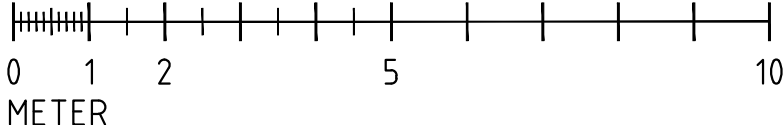

Invändig färgsättning		
Golv		
.	Parkett	.
A	Tarkett, Parkett	Se kundval för resp lgh
Klinker		
B	Platta och fog enligt kundval	Se kundval för resp lgh
C	instegsyta, Platta och fog enligt kundval	Se kundval för resp lgh
Anm.		
Vägg		
.	Färg/glans	NCS/kulör
1	Alcro GV 5, målad gips	S 0500–N, vit
Kakel		
2	Platta enligt kundval Fog	Se kundval för resp lgh Schönox Silvergrå (ljusgrå)
Anm.	För kakelsättning std:	Se inredningsritningar

Övrigt		
.	Tak	S 0500–N, Vit GV 5
.	Taklist	S 0502–Y
.	Foder	S0502–Y Vit
.	Golvsockel	S0502–Y Vit
.	Inv dörrar, övriga	S0502–Y, Vit
.	Fönster & fönsterdörrar, invändigt	S 0502–Y, Vit
.	Entréportier alu, inkl karm	S 0502–Y, Vit
.	Sköpsinredning myresjökök	Se ritn från m–kök för resp lgh
Anm.		

		Relationshandling			14.02.18
BET	ANT	ÄNDRINGEN AVSER	SIGN	DATUM	
Relationshandling					
Kv Ekgården, Södertälje					
Nybyggnad av bostäder					
Hemgården					
MOELVEN [®]					
ByggModul					
Moelven Byggmodul AB, Gransbovägen 14, 571 64 Sandsjöfors Tel: 0380-375750 Fax: 0380-375212 E-post: post.sandsjoforsab@moelven.com					
ORDER NR		RITAD AV		HANDLÄGGARE	
5807		P.Knutsson		D.Öberg	
DATUM		ANSVARIG			
2013-07-10					
Invändig färgsättning					
Ministadsvilla Hus 20-23					
SKALA		NUMMER		I BET	
A1=1:100		A-44.1-003			

PLÖ: Konstruktionen enligt denna ritning är Moelven Byggmodul AB egendom och må inte utan Moelven Byggmodul AB skriftliga medgivande ymnas för tredje man, kopieras, reproduceras eller på något annat sätt utnyttjas. Överträdelse kommer att beivras.